



ERDGESCHOSS

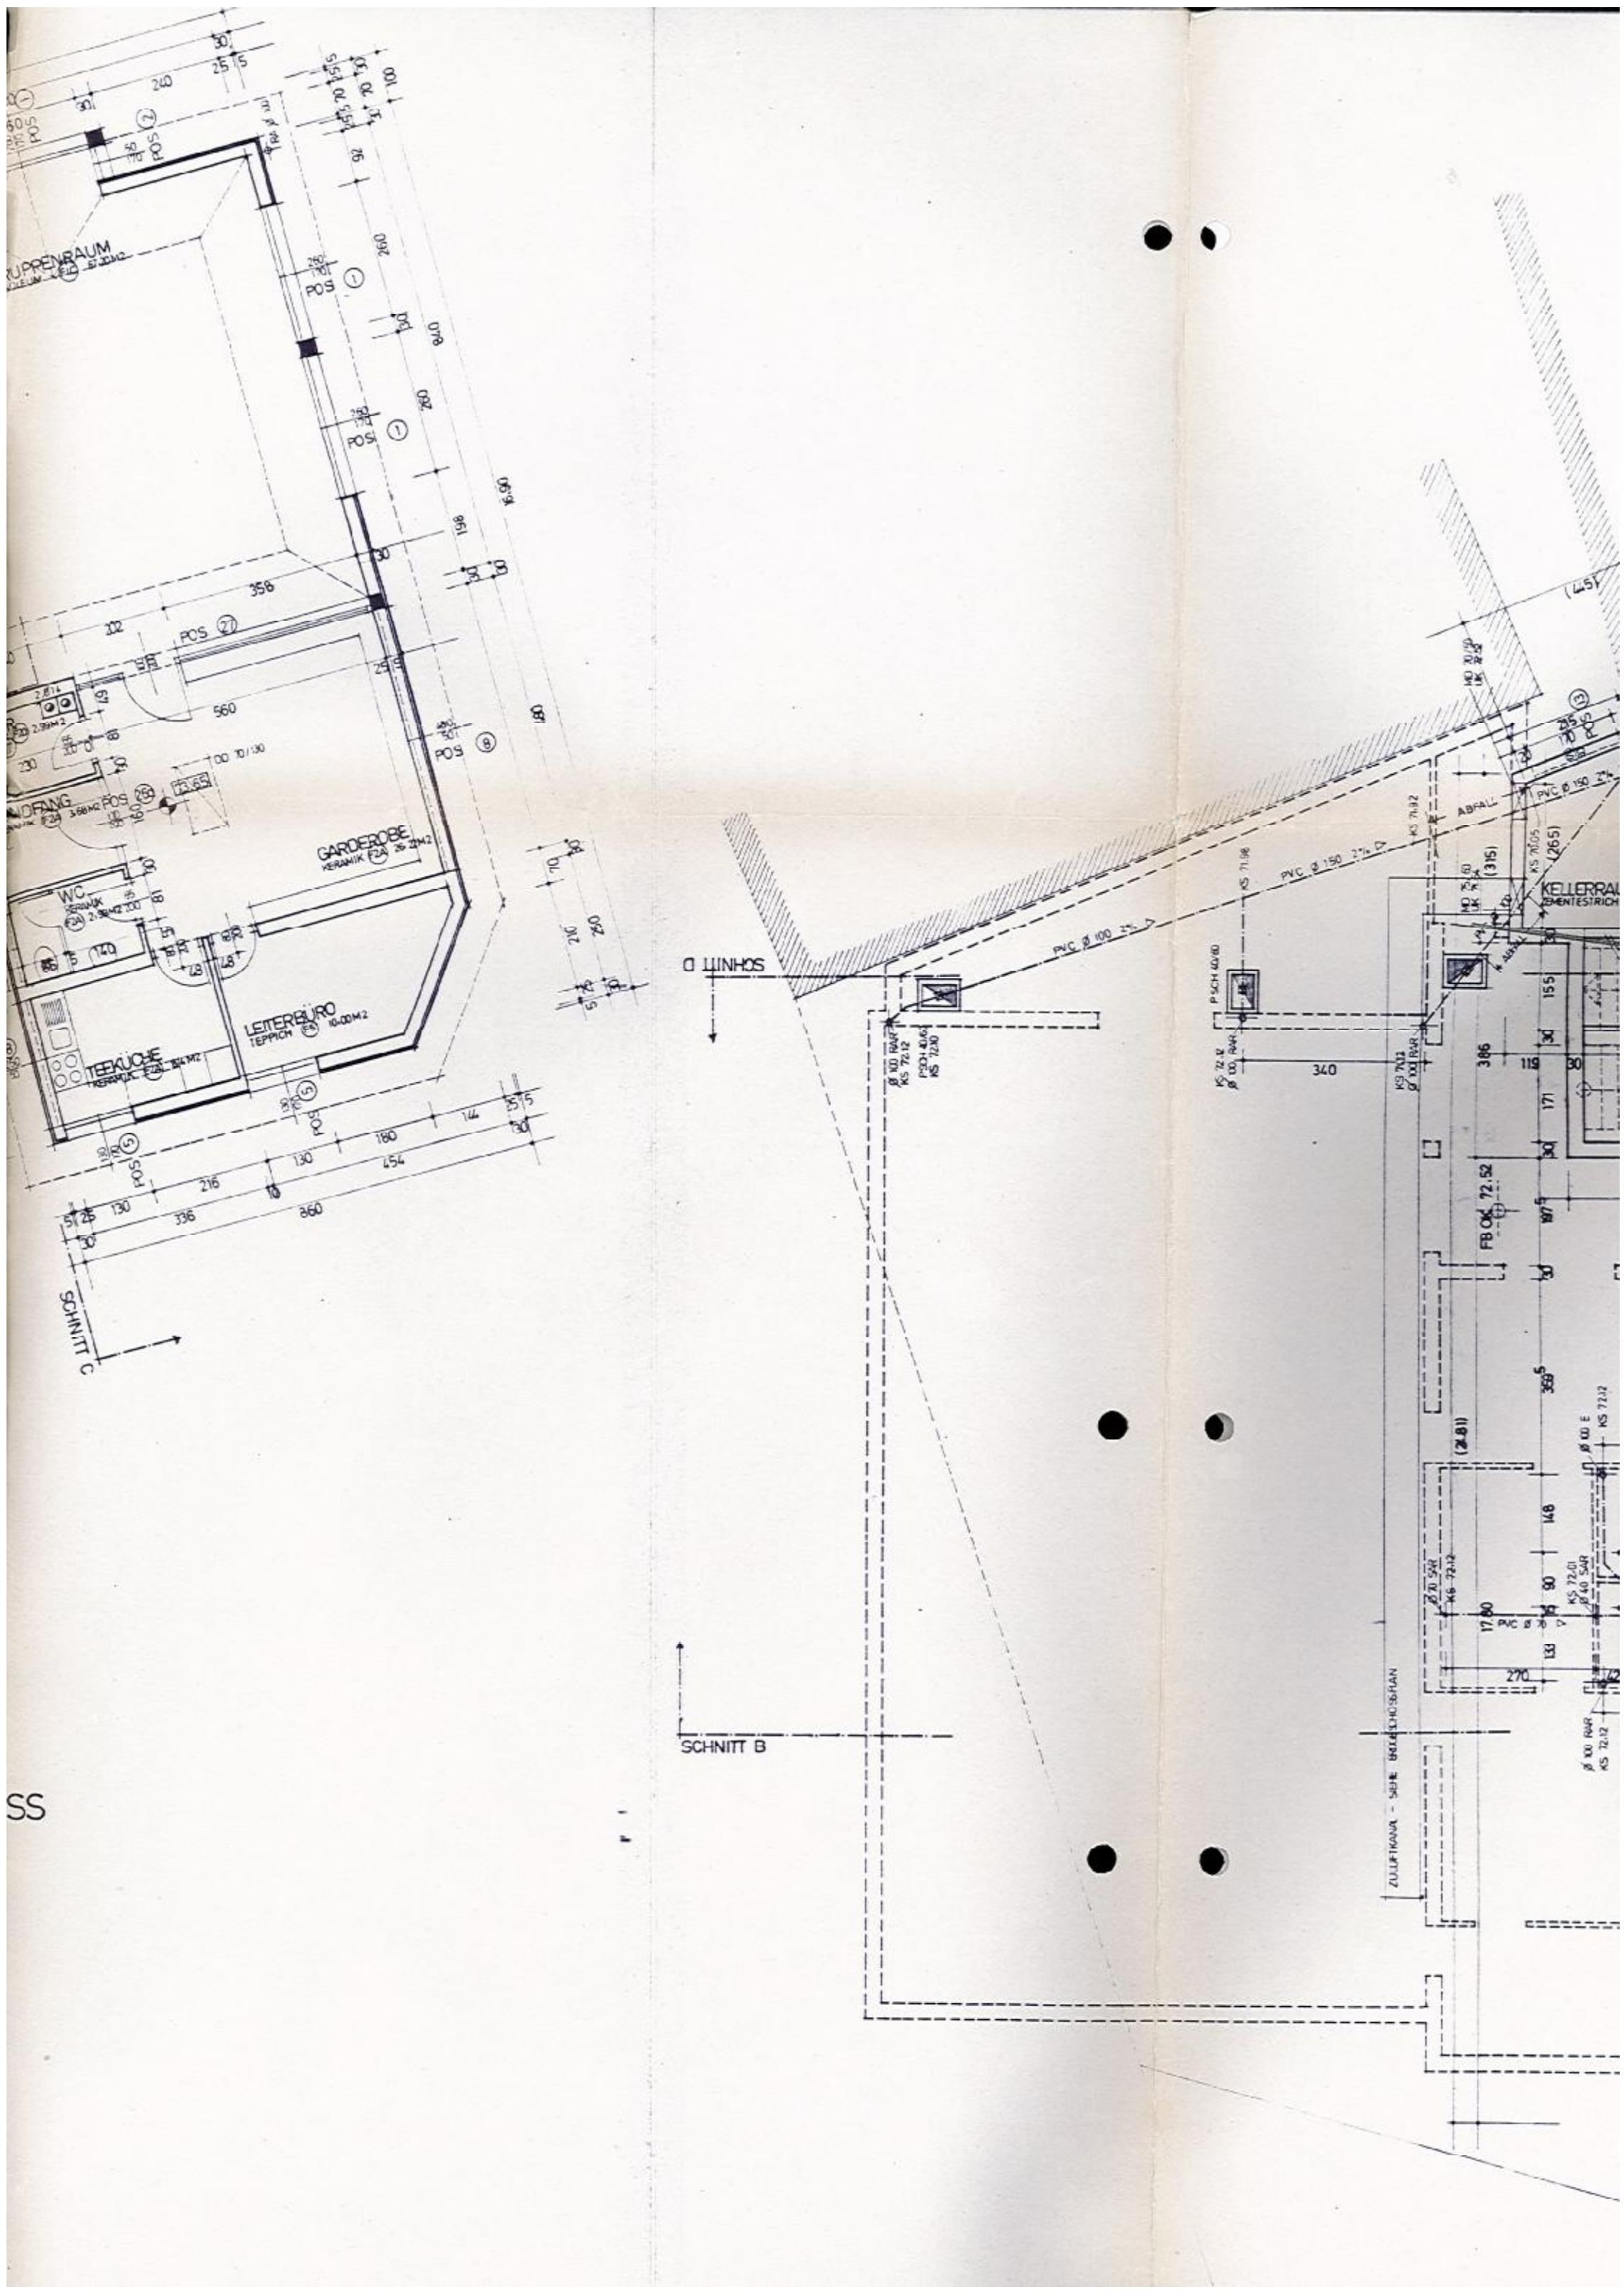

SS

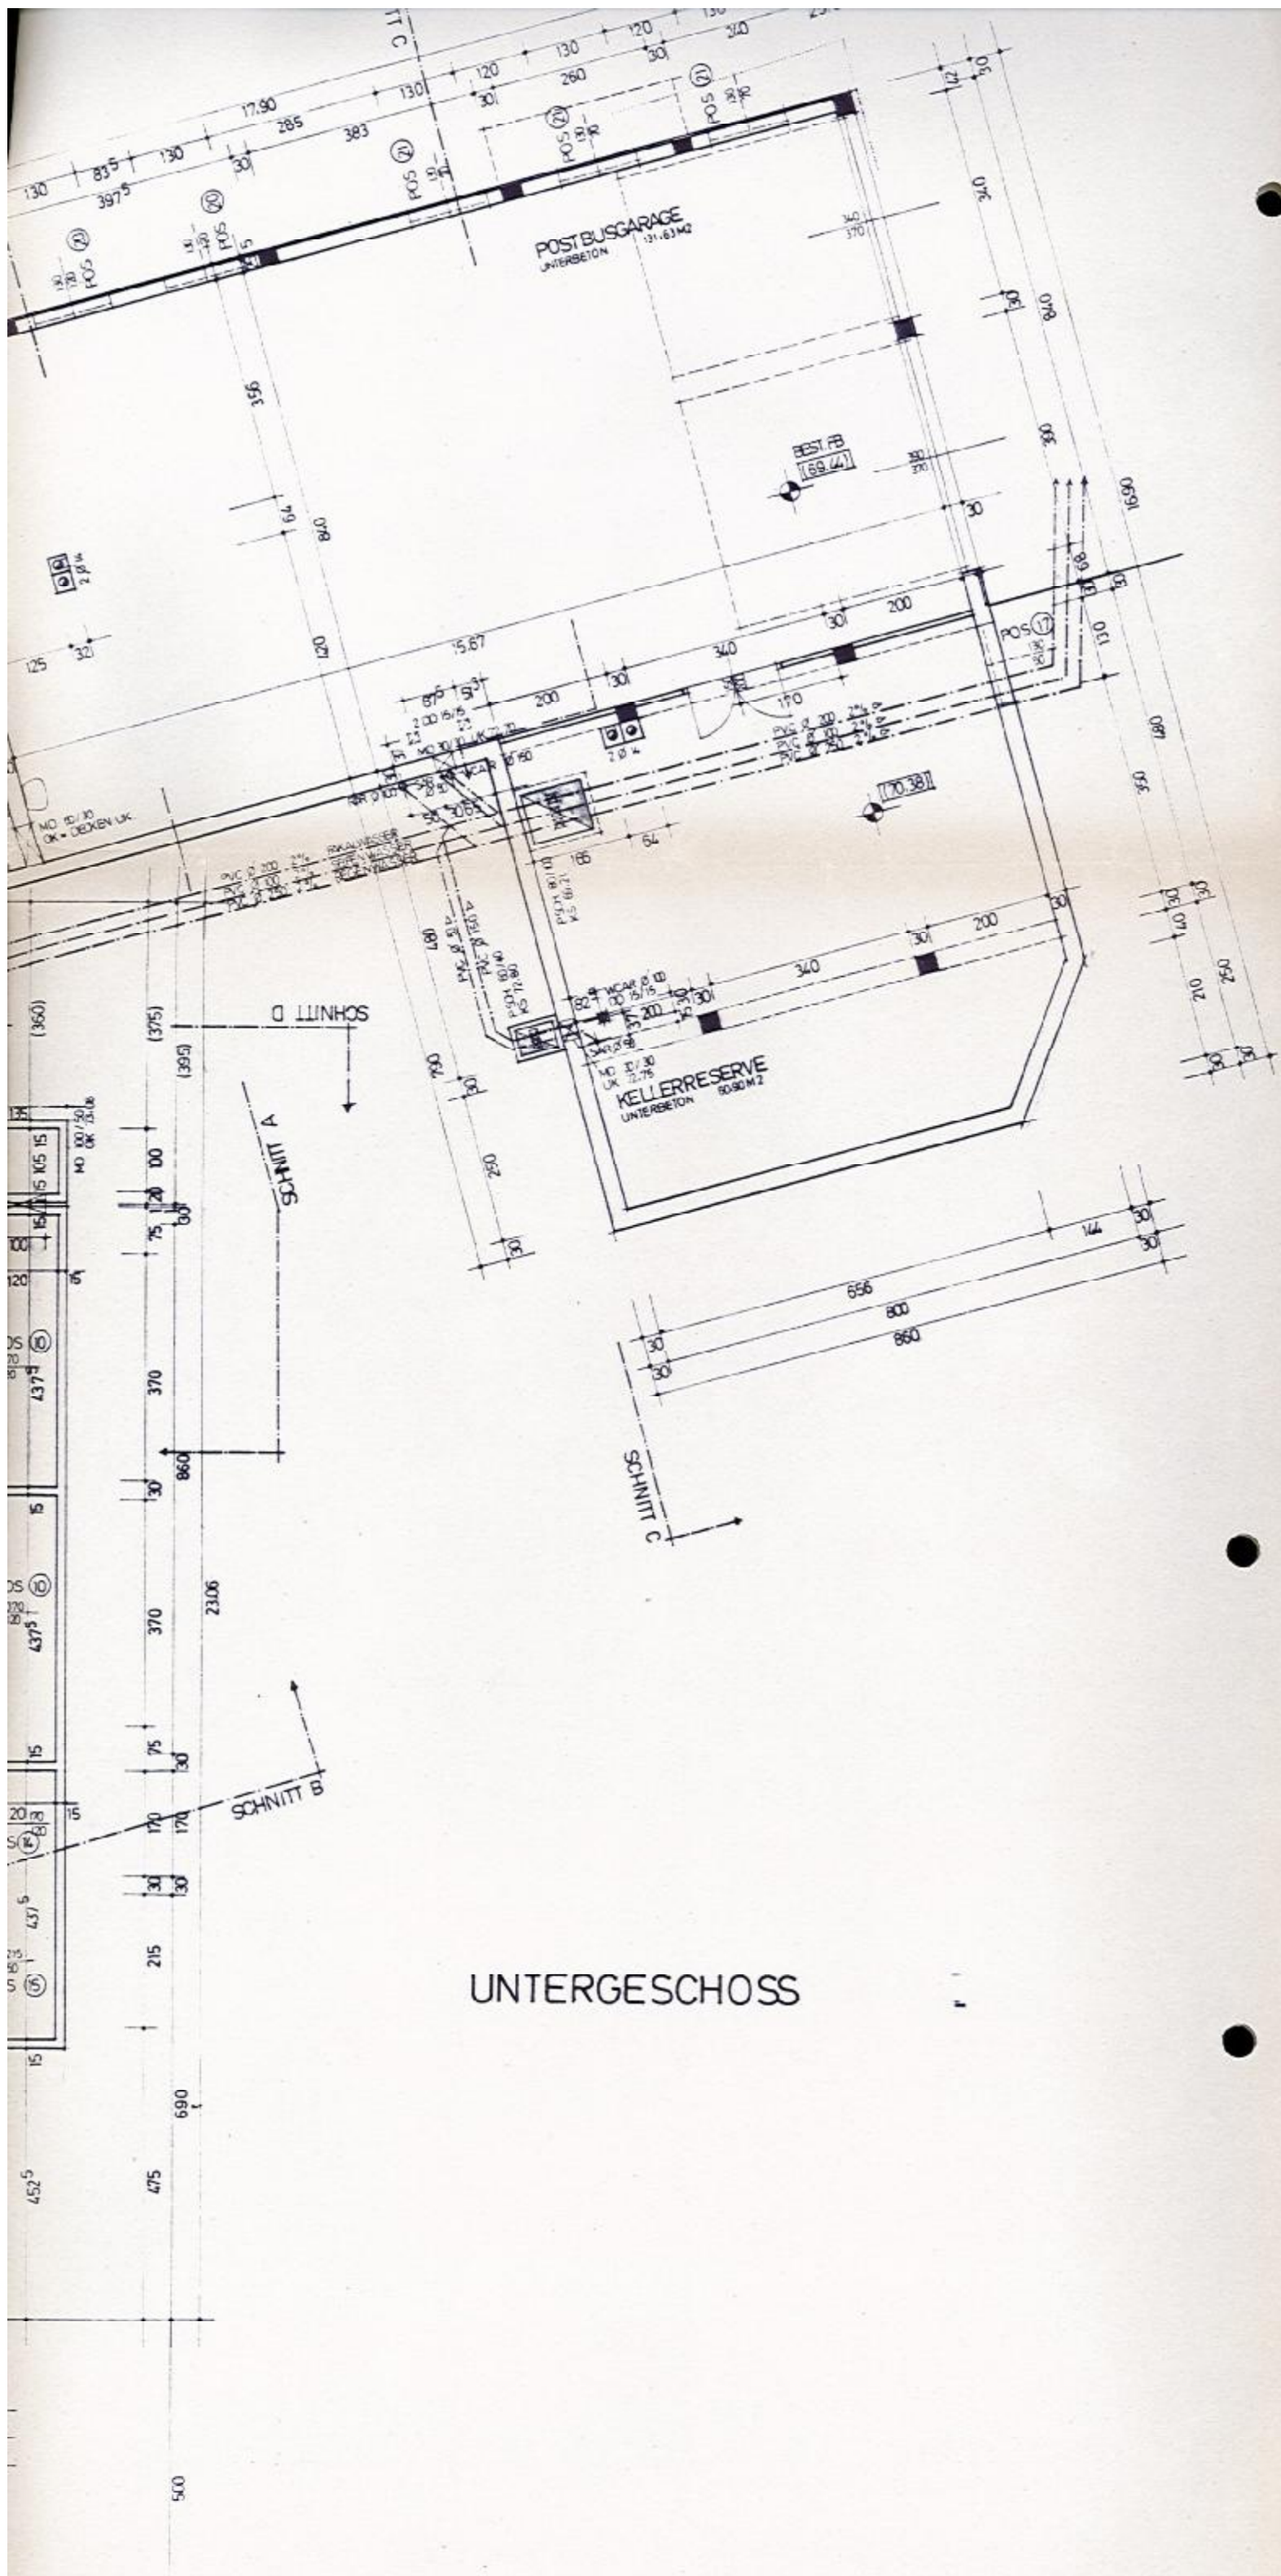

UNTERGESCHOSS

GEMEINDEZENTRALE VOLKSSCHULE

PLANVERFASSER ARCHIT. 2723 M
 PARTNER ARCH. 1060 W

BAUWERBER UND GRUNDEIGENTÜMER MA. AL.

ARCHITEKTEN
 ING. PAUL LALICS - ING. RAINER LALICS
 STAATLICH BEZUGS- UND BEISETZTE ZIVILTECHNIKER
 2723 MUTTMANNSDORF 41 - MARIAHILFER STR. 89/3/30
 TEL. 02239/5717 - 1060 WIEN, TEL. 55 77 73

PLANINHALT GRUNDRISSE
 PLANUNGSSTUFE BESTAND

MASSTAB	1:100	DATUM	84.03.10
FORMAT	A4	GEZ.	GEFR.

GEMEINDEZENTRUM ALBRECHTSBERG VOLKSSCHULE UND KINDERGARTEN

PLANVERFASSER ARCHITEKT ING PAUL LALICS
2723 MUTHMANNSDORF 41
TEL 0 26 38 / 82 05 17

PARTNER ARCH MAG ING RAINER LALICS
1060 WIEN MARIAHILFERSTRASSE 89
TEL 0 222 / 56 77 73

BAUWERBER UND GRUNDEIGENTÜMER MARKTGEMEINDE
ALBRECHTSBERG


ARCHITEKTEN
ING. PAUL LALICS — ING. RAINER LALICS
STAATLICH BEZUGS- UND BEBIEDE ZWILTECHNER
2723 MUTHMANNSDORF 41 — MARIAHILFER STR. 89/3/30
TEL. 02638/8717 — 1060 WIEN, TEL. 56 77 73

PLANINHALT GRUNDRISSSE UG, EG, OG

PLANUNGSSTUFE BESTANDSPLAN

PLAN NR. 5/B 73

MASSTAB	DATUM	NAME	ÜBERHOLT DURCH PLAN NR.
1:100	84.03.10	RAI	
FORMAT A4			ERSETZT PLAN NR.