





BÄCKERTICHSTRASSE

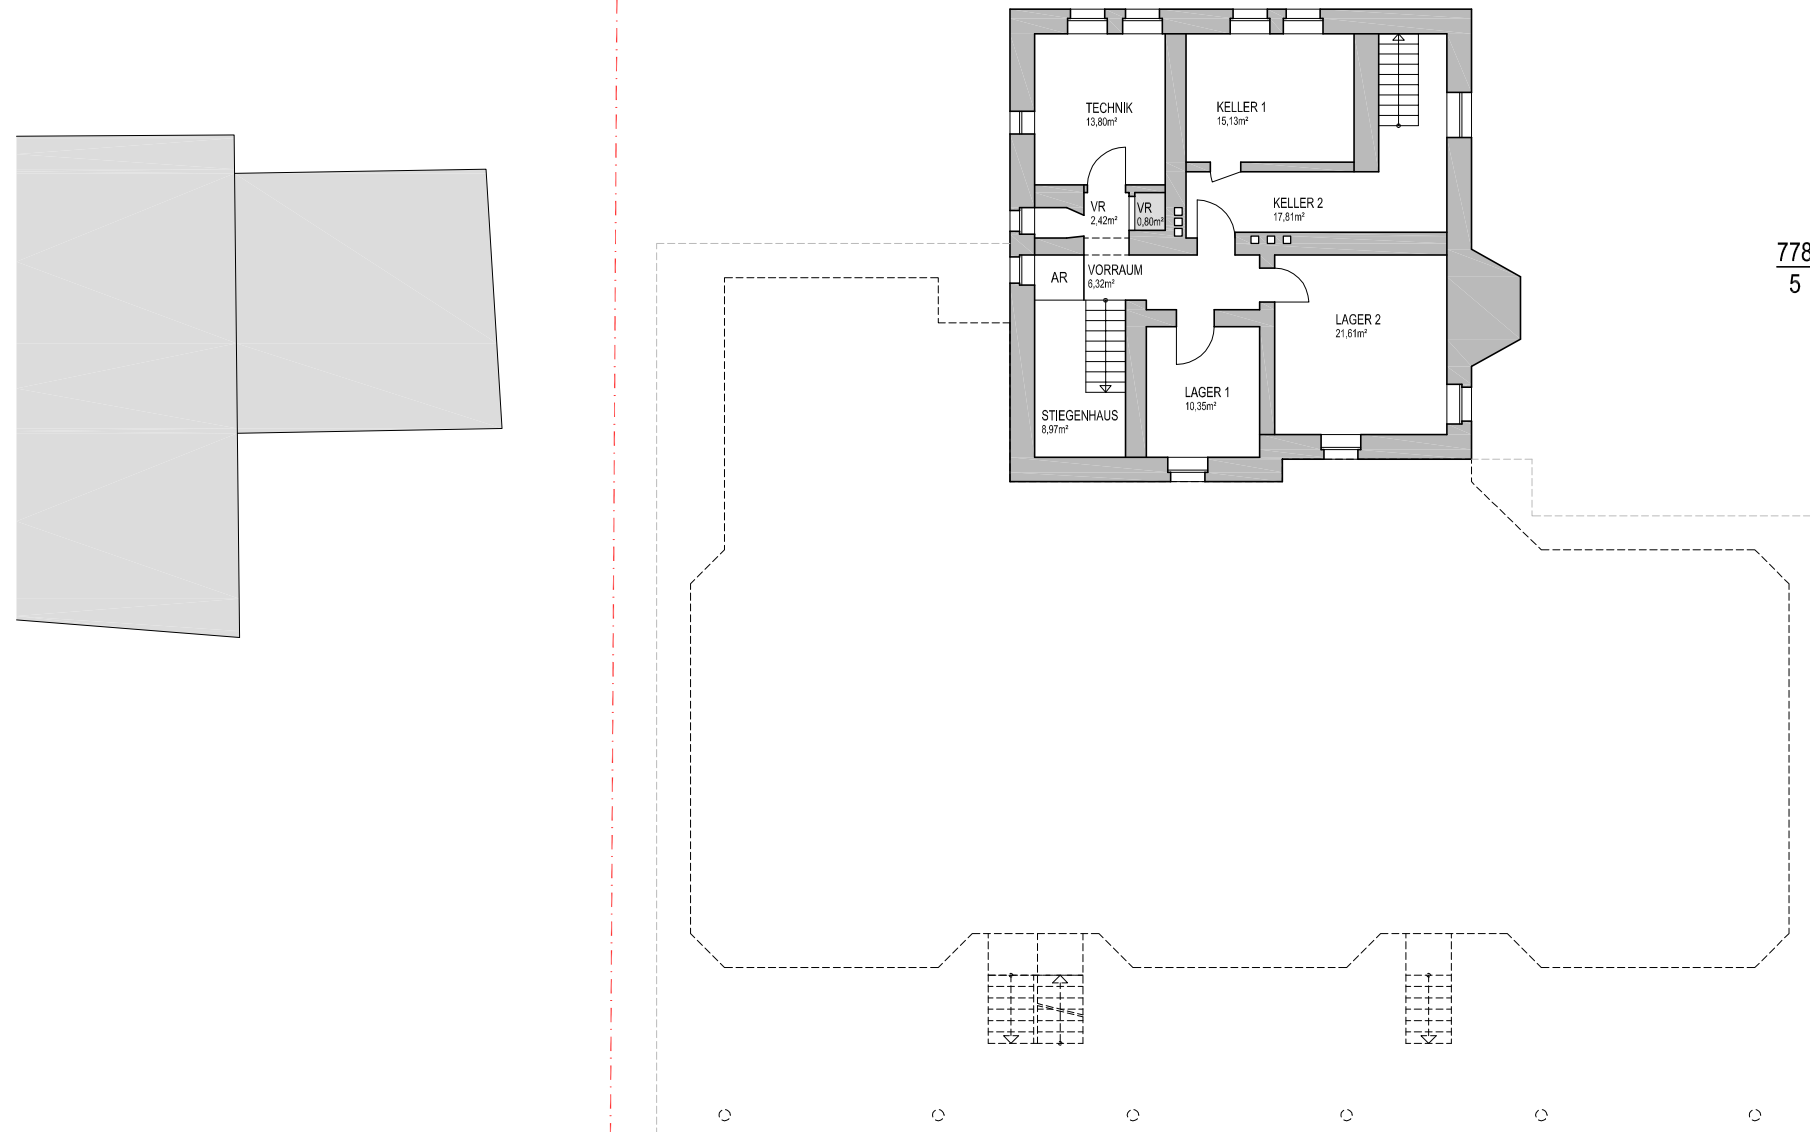

778
5


BÄCKERTEICHSTRASSE

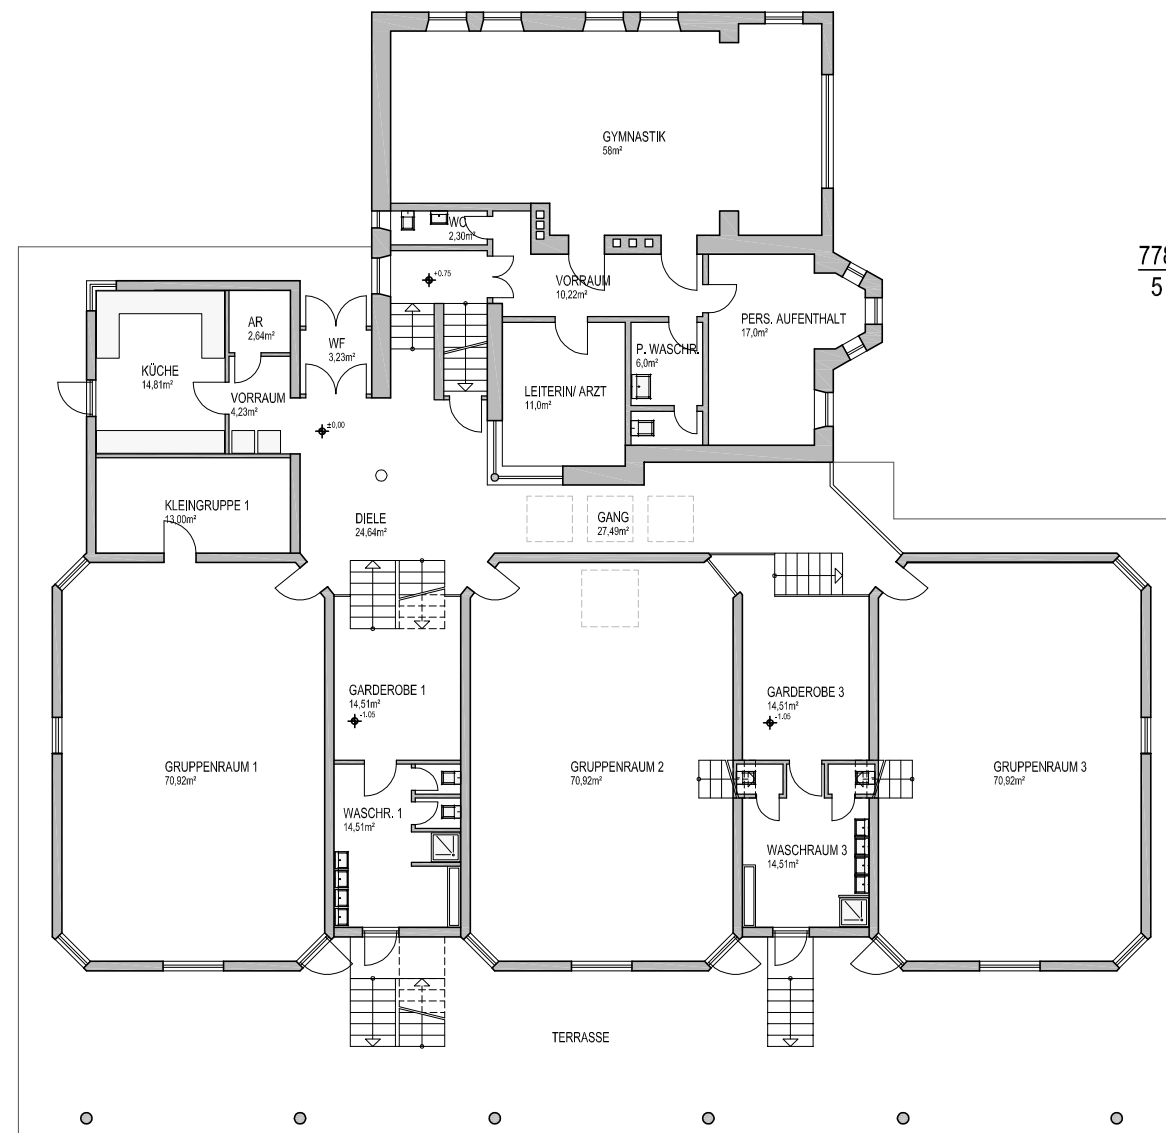

778
5


GARTEN

BÄCKERTEICHSTRASSE

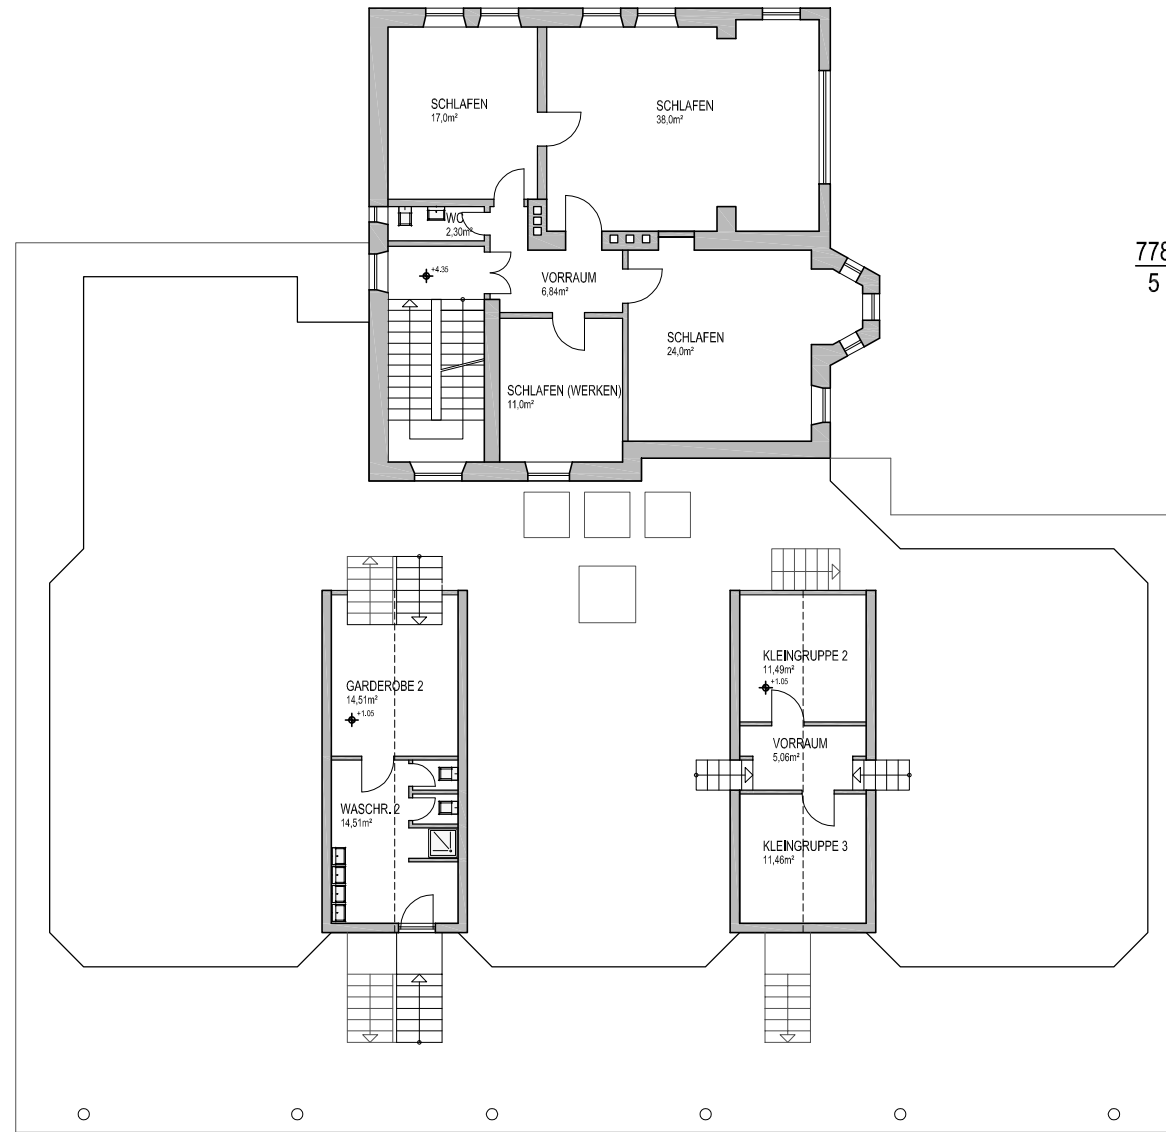

778
5

BÄCKERTEICHSTRASSE

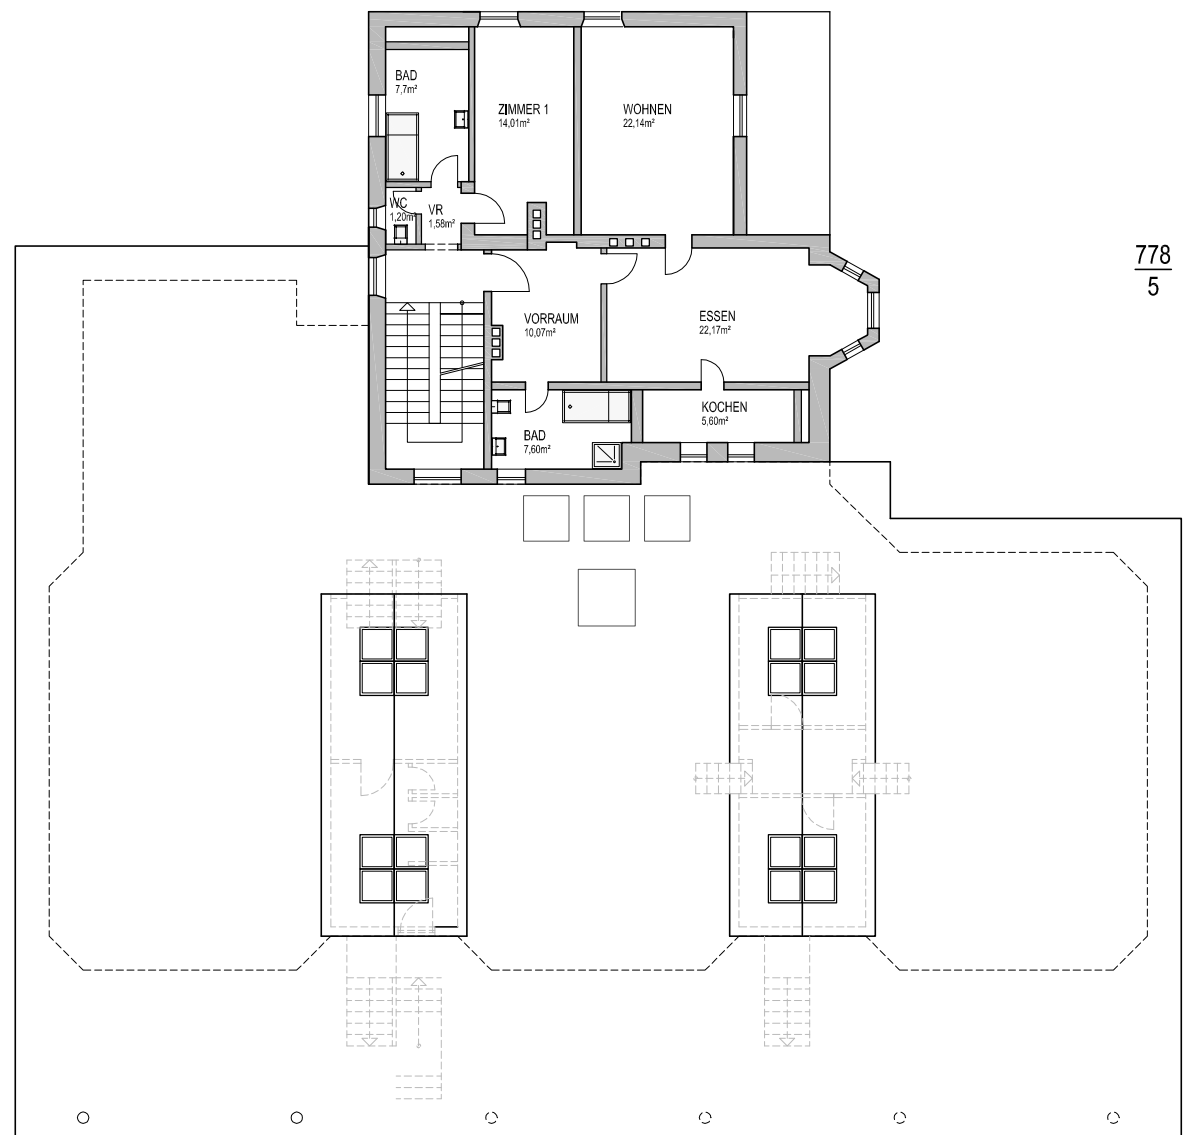

778
5

