

BAUHERR:

*[Handwritten signature]*


ARCHITEKTEN:




*Rausch  
Bauteilung Gm*

Dieser Plan wurde unter den Bedingungen des Bescheides vom \_\_\_\_\_ Zahl \_\_\_\_\_ genehmigt.  
Der Bürgermeister

*Förster maj*

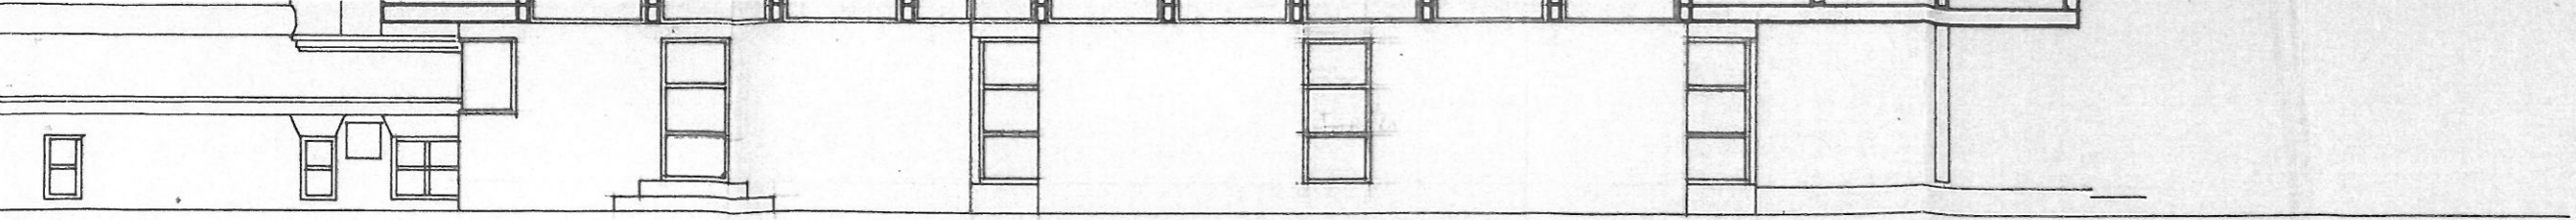



W



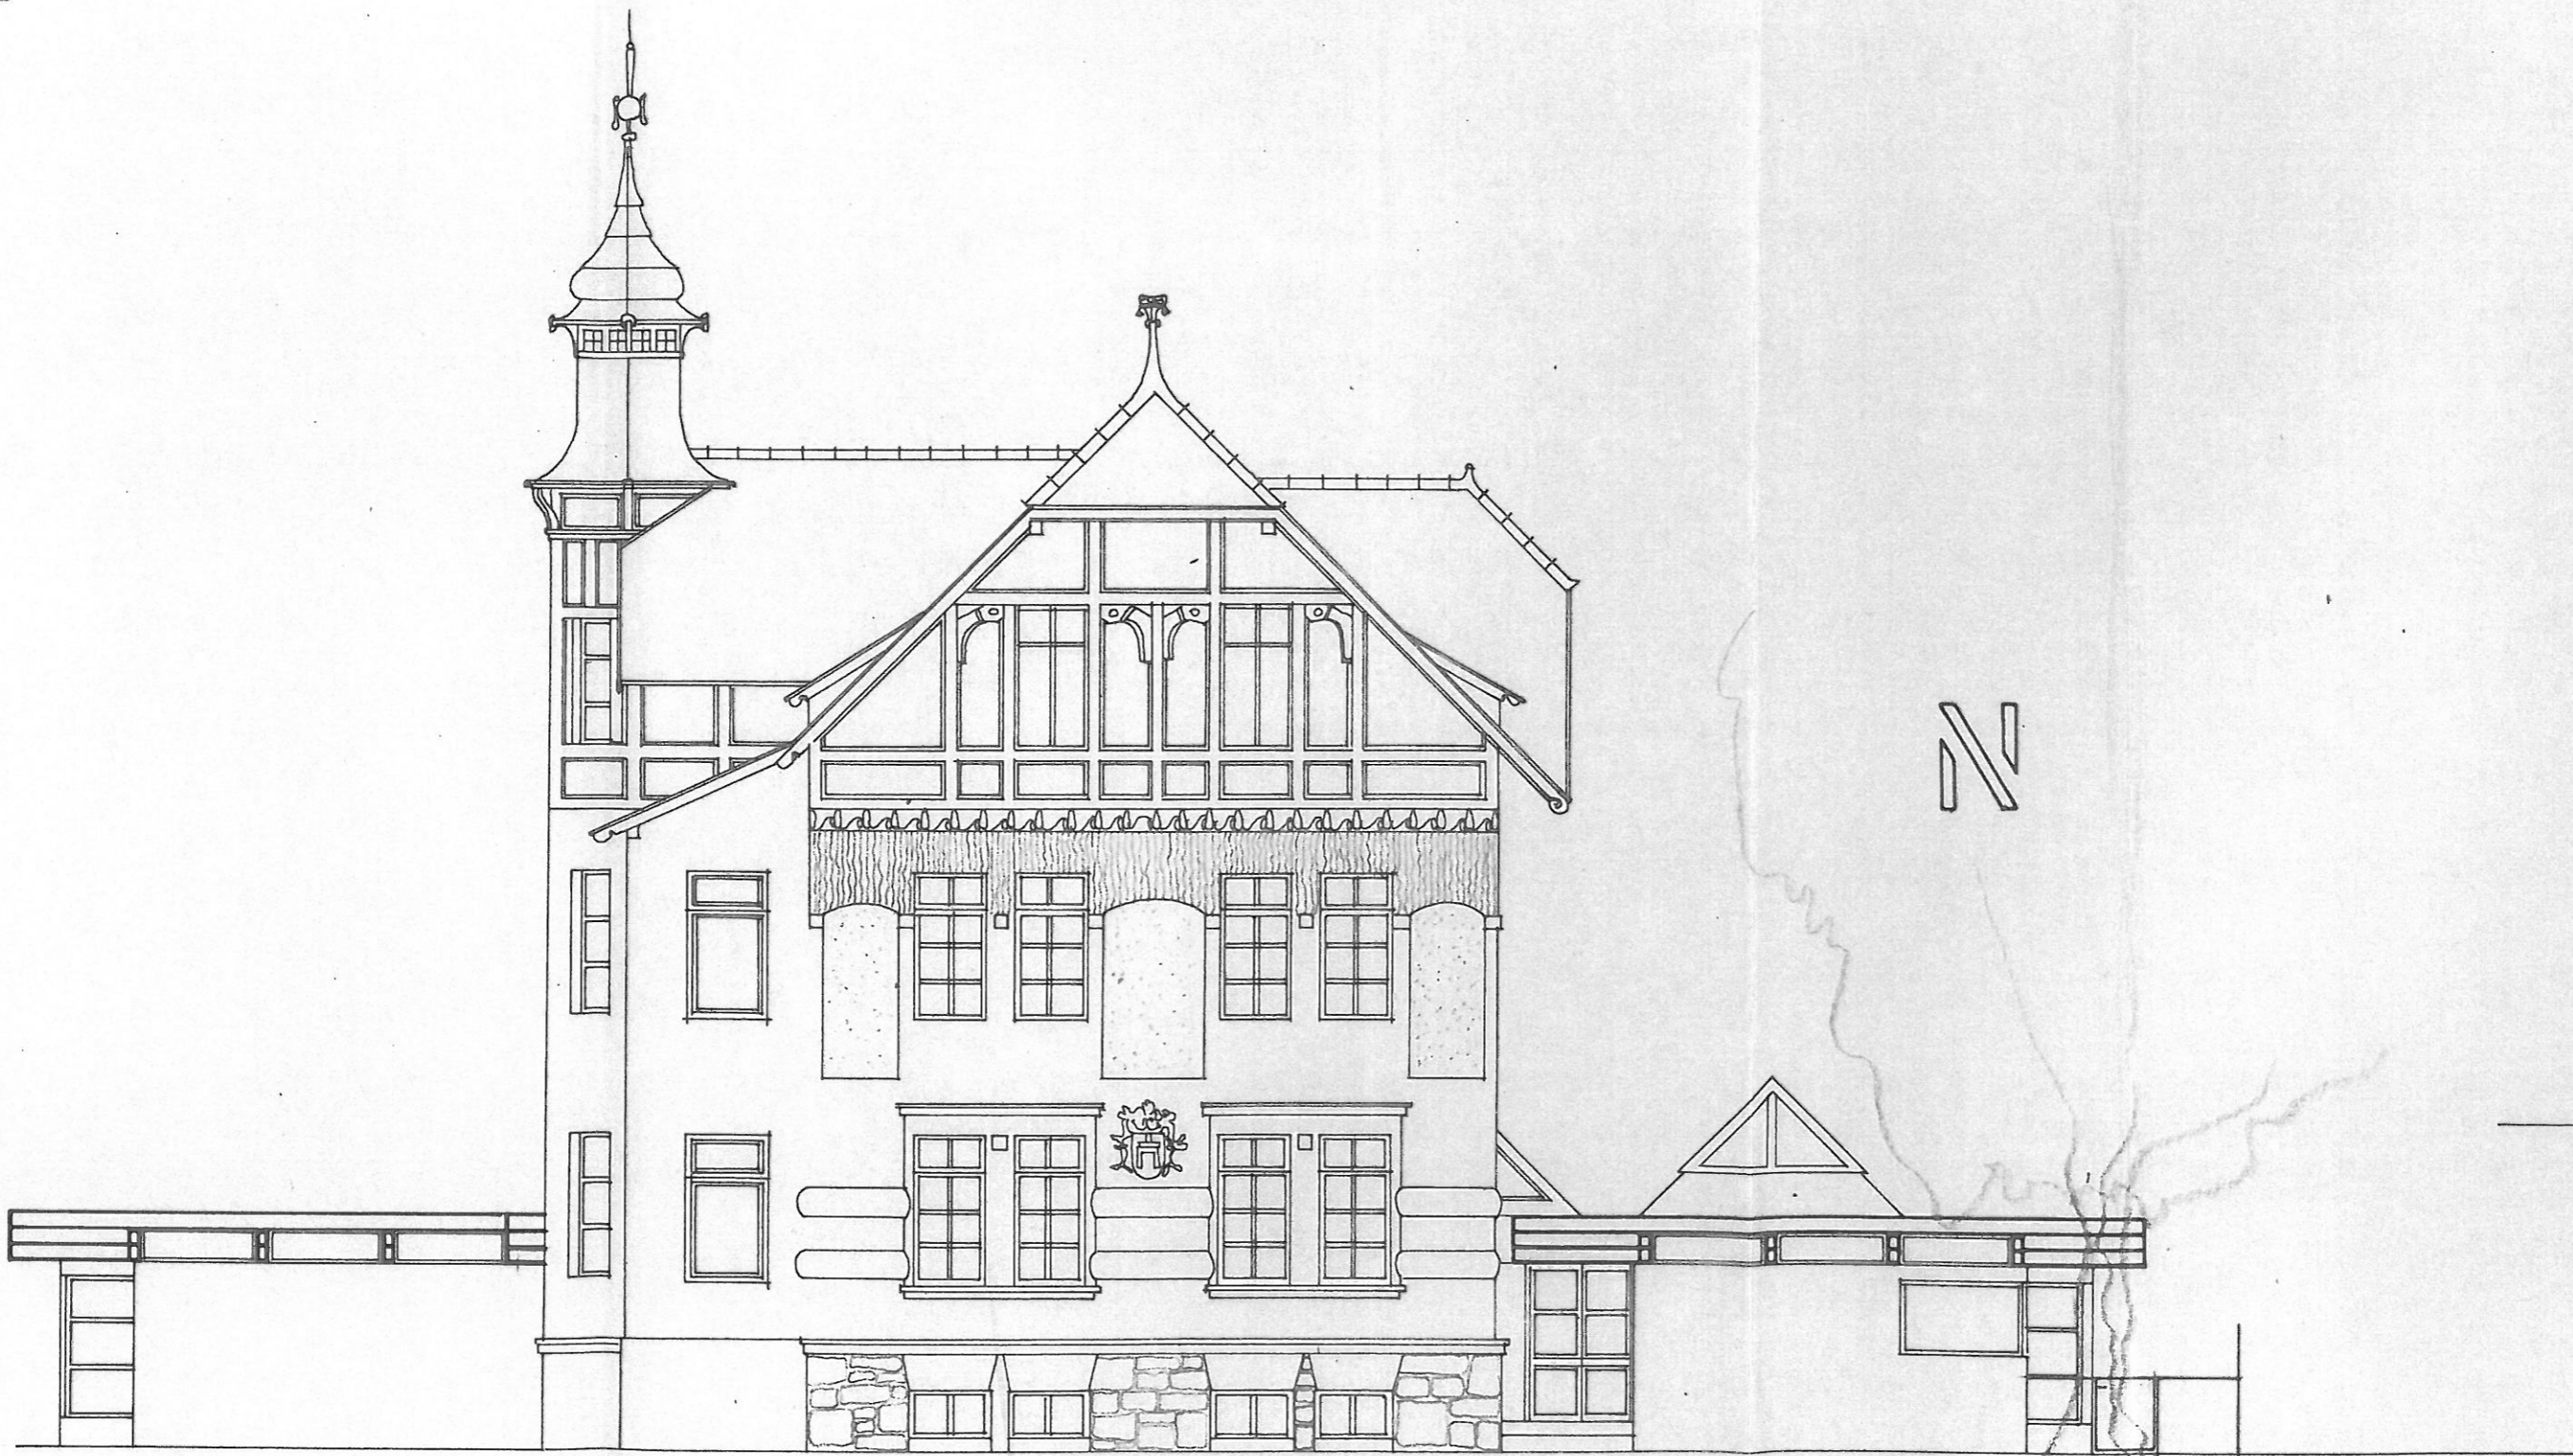


N

EINGANG



# ARTEN VELDEN

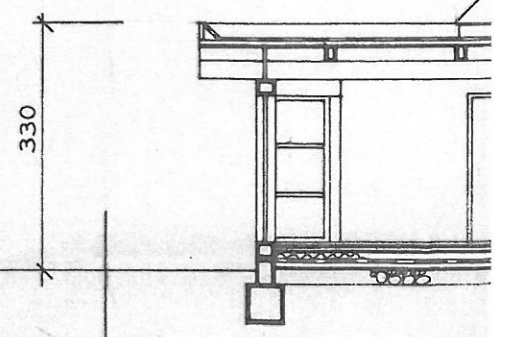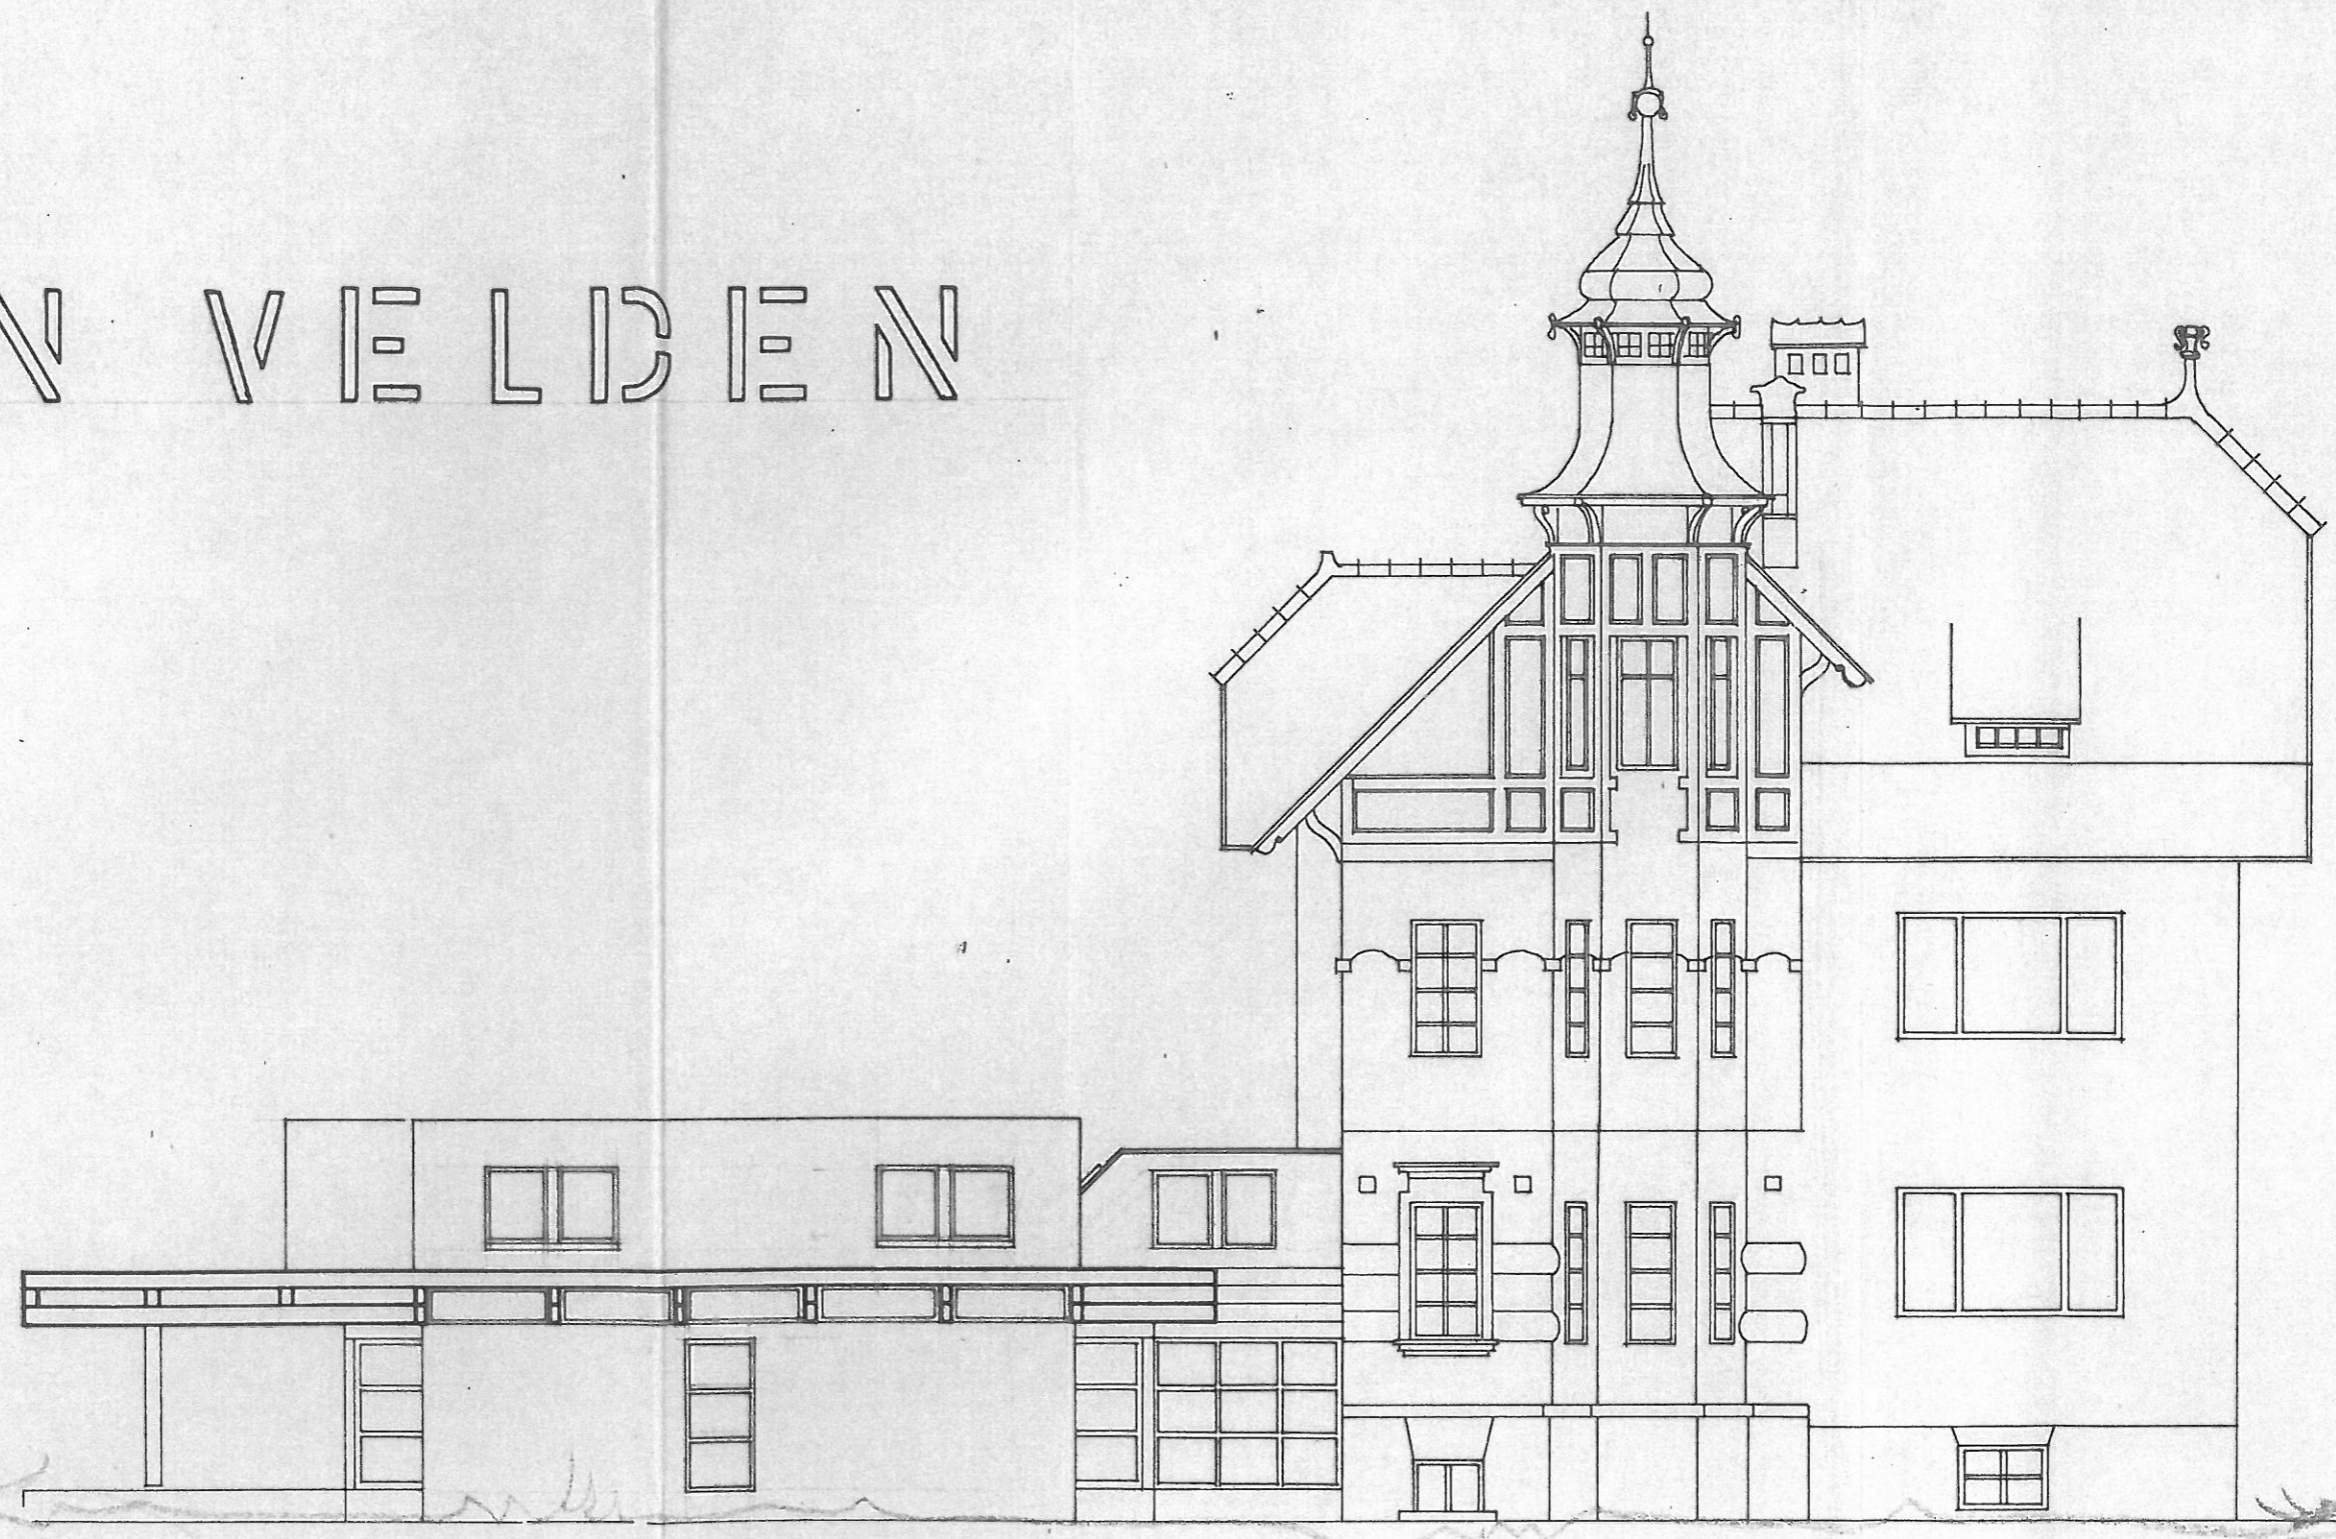

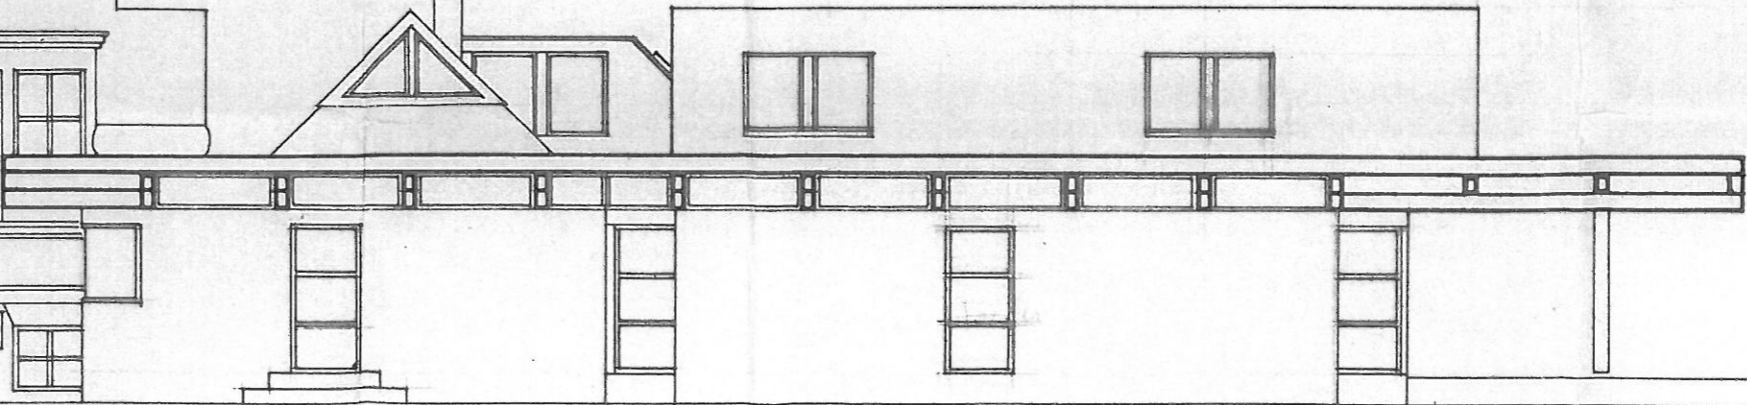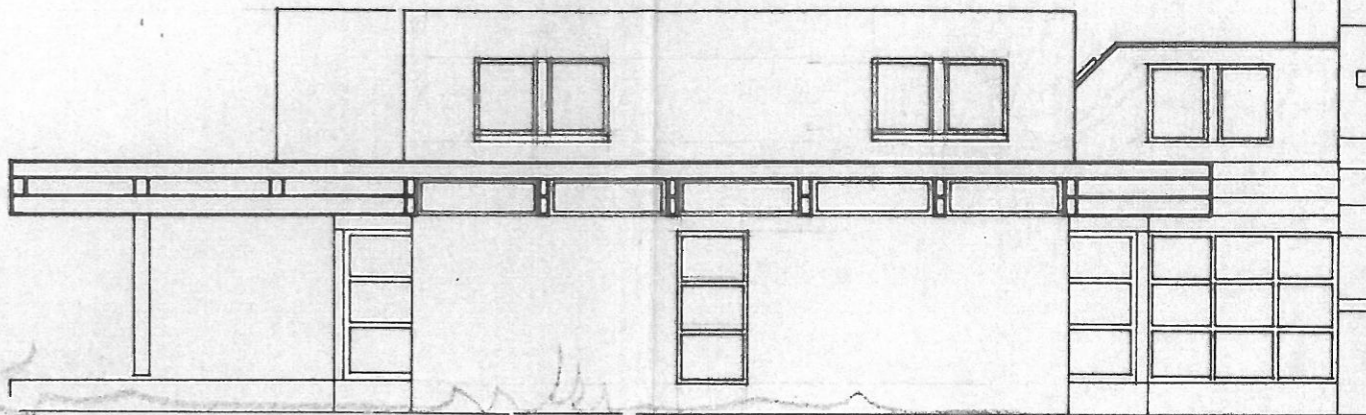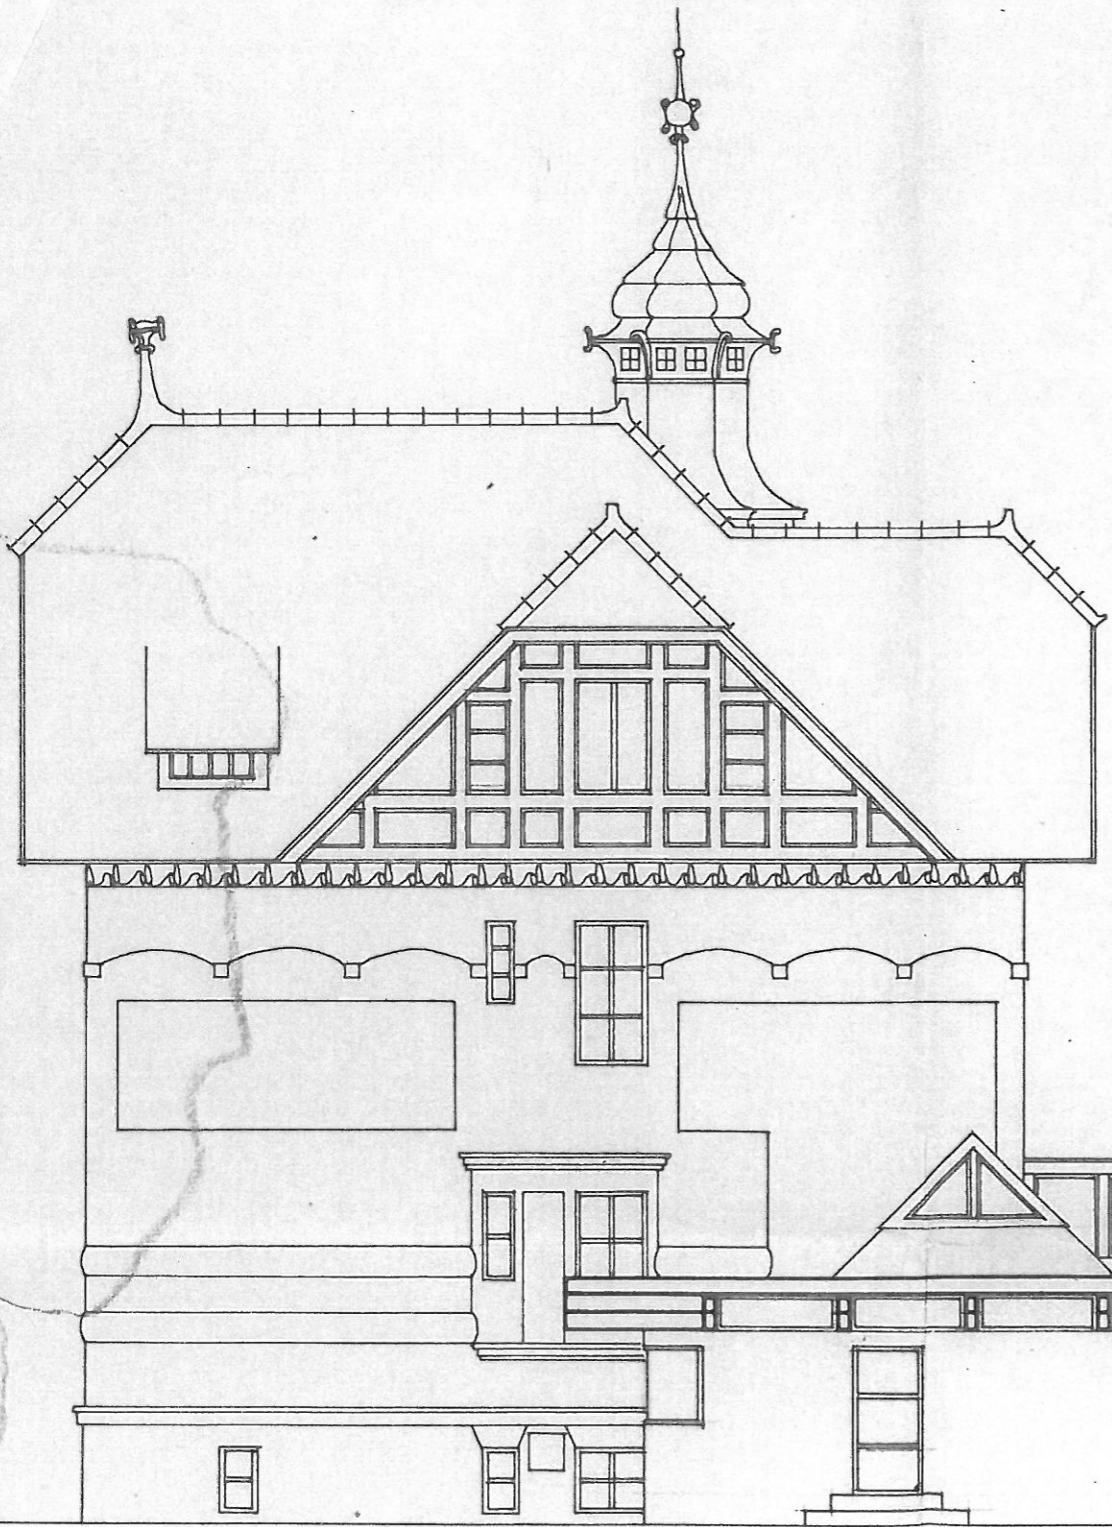

W



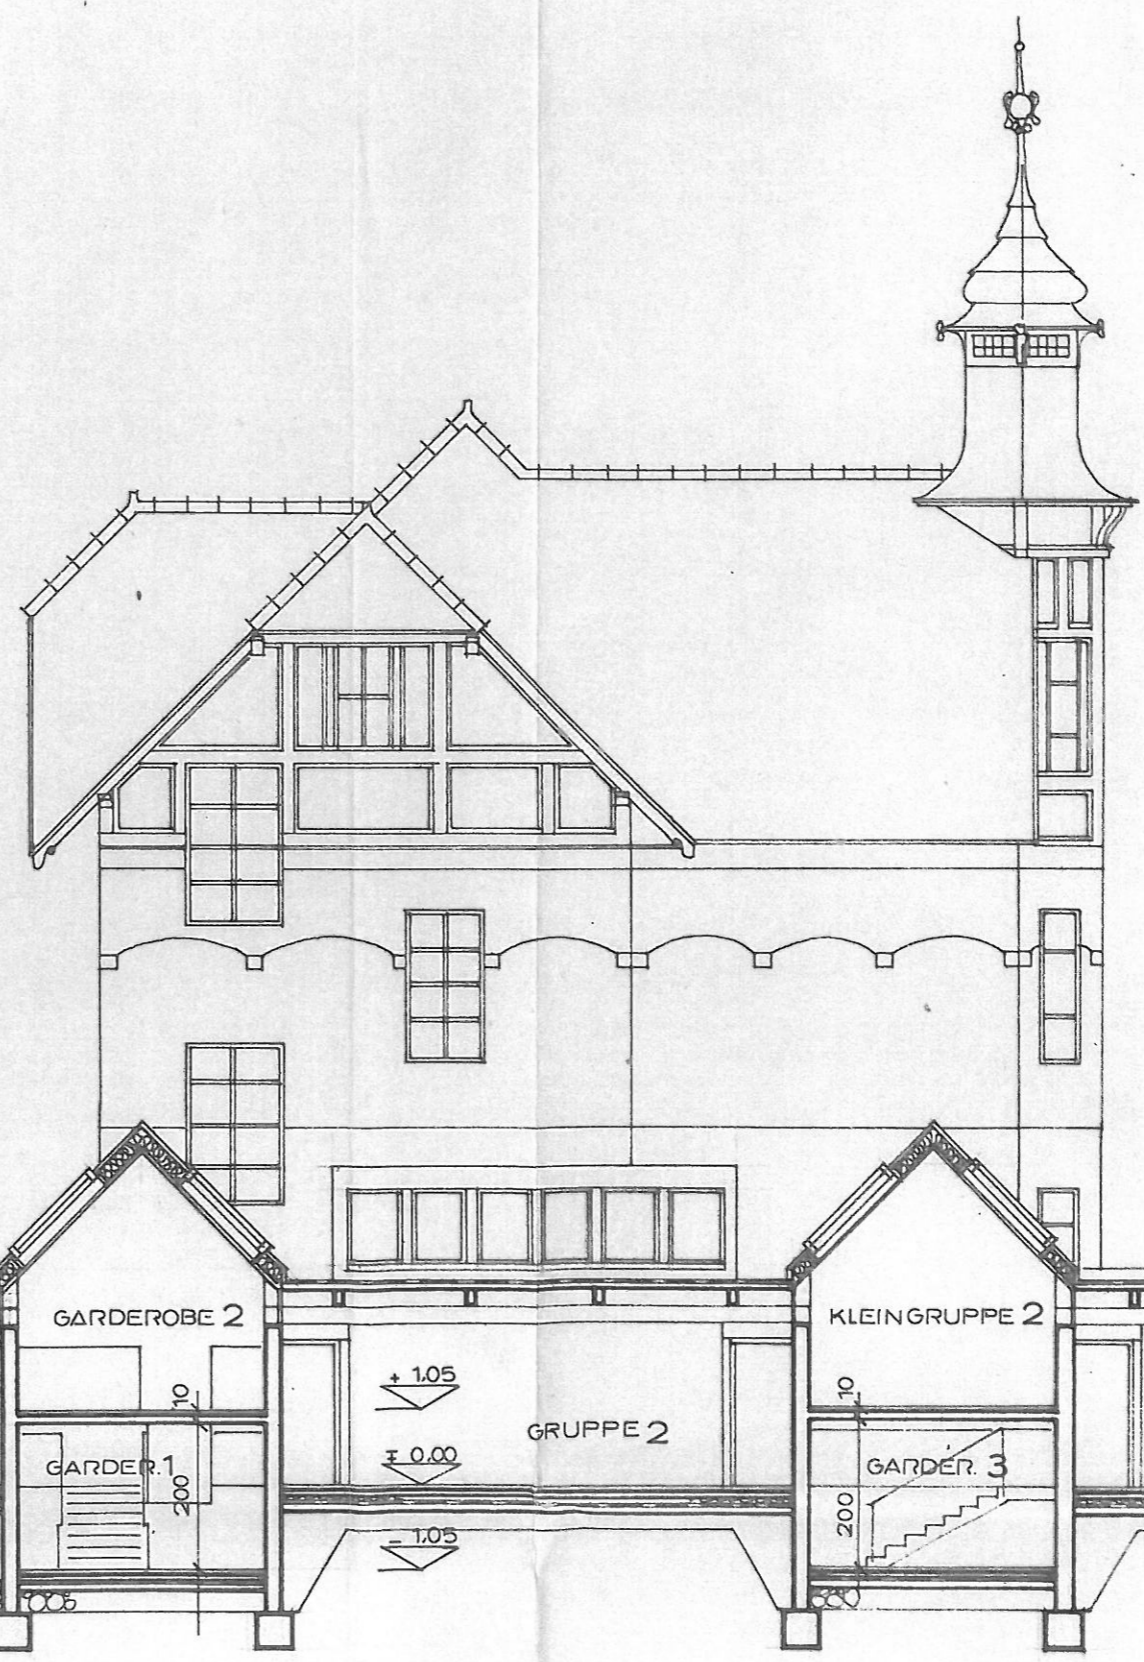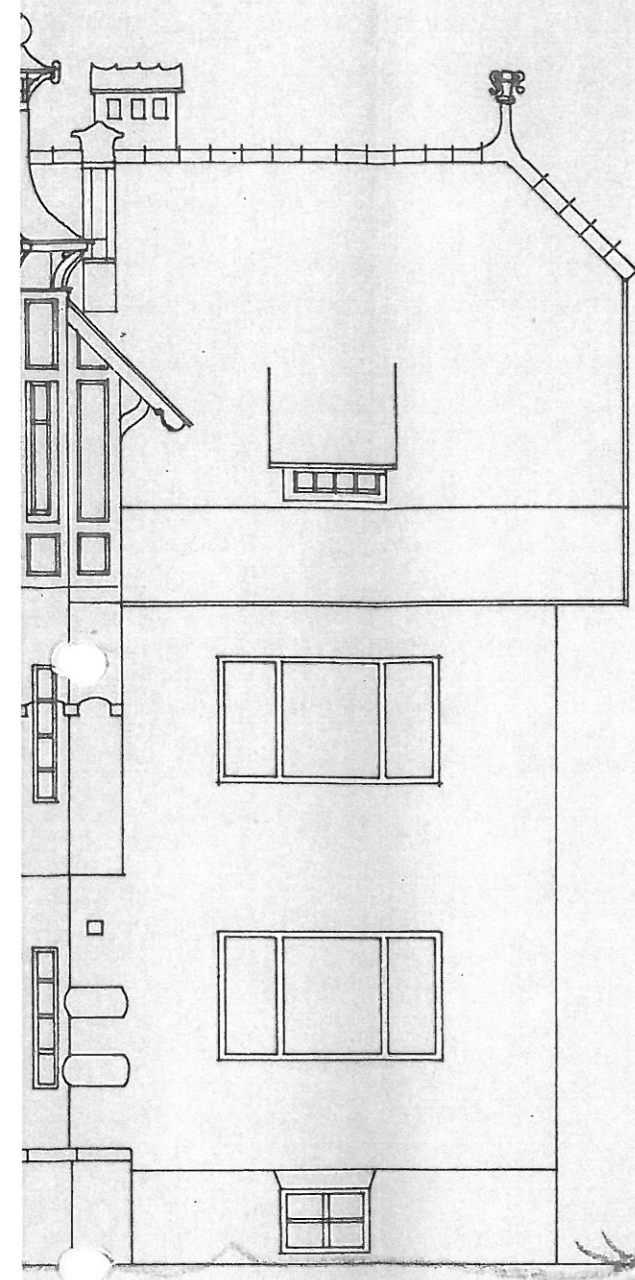

CHNITT

