

SÜDANSICHT



SCHNITT A-A



WESTANSICHT




OSTANSICHT




LAGEPLAN M 1:500

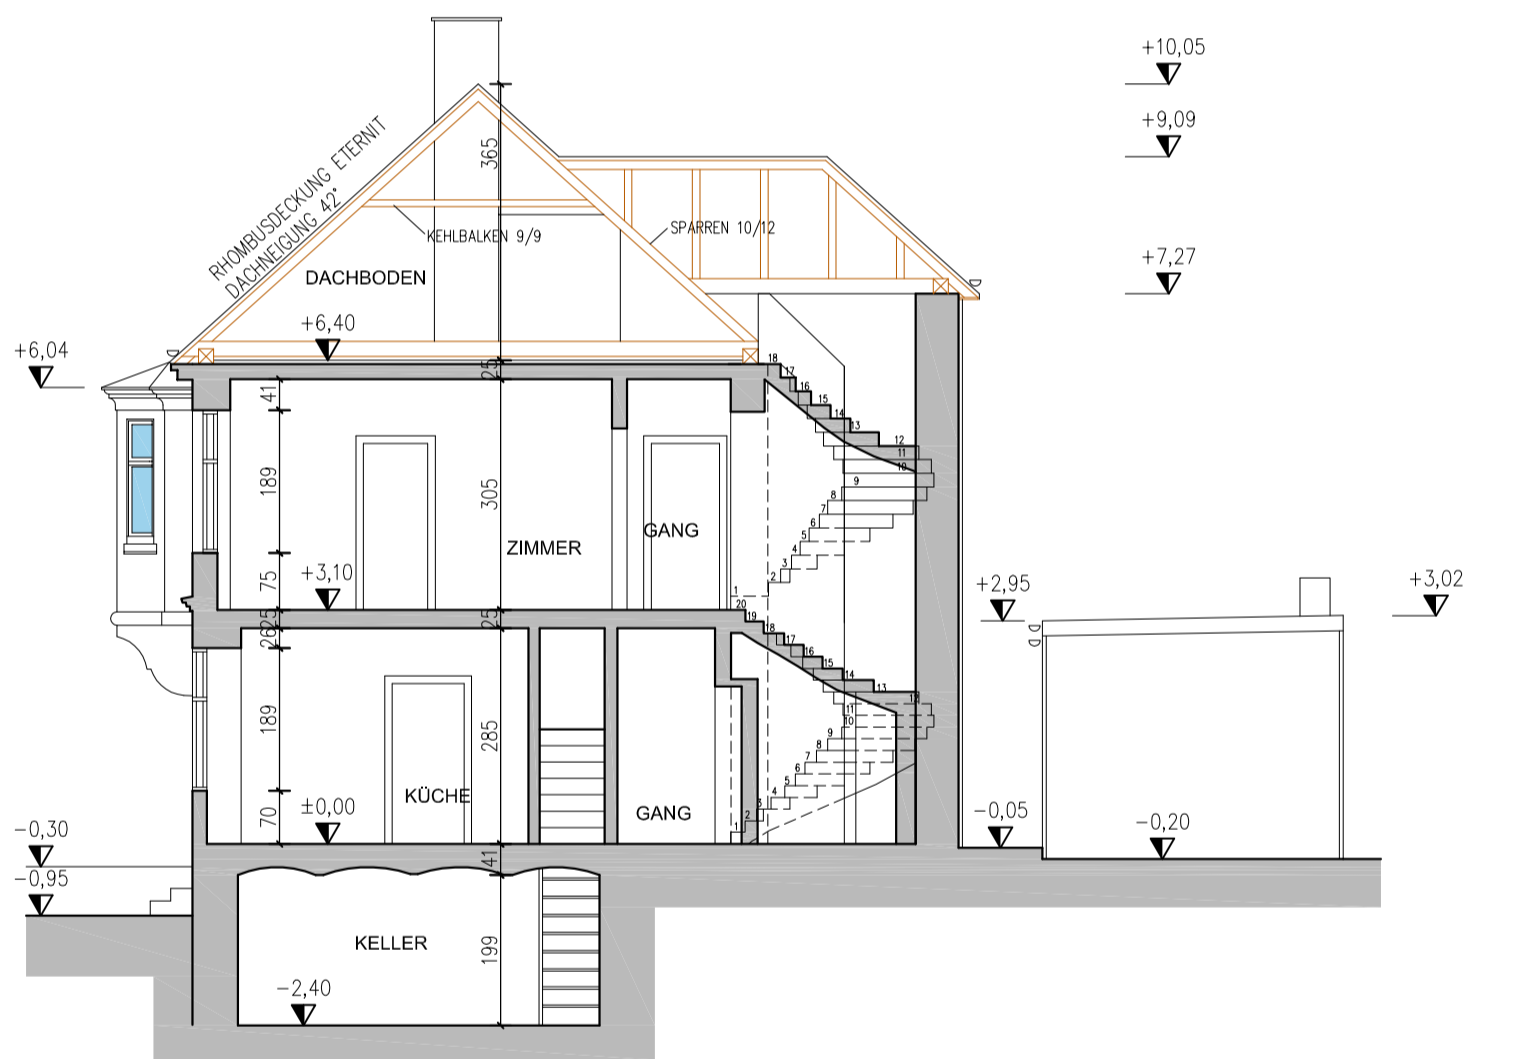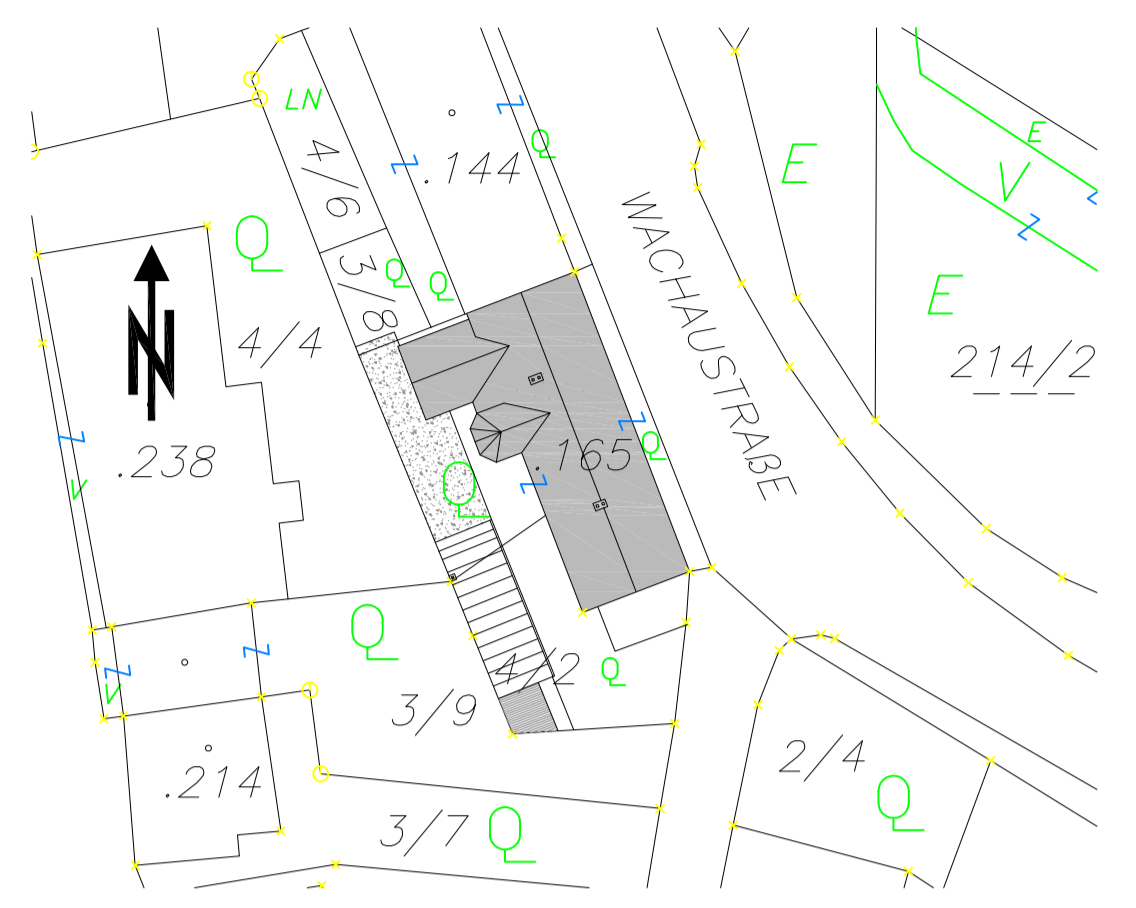


KELLERGESCHOSS

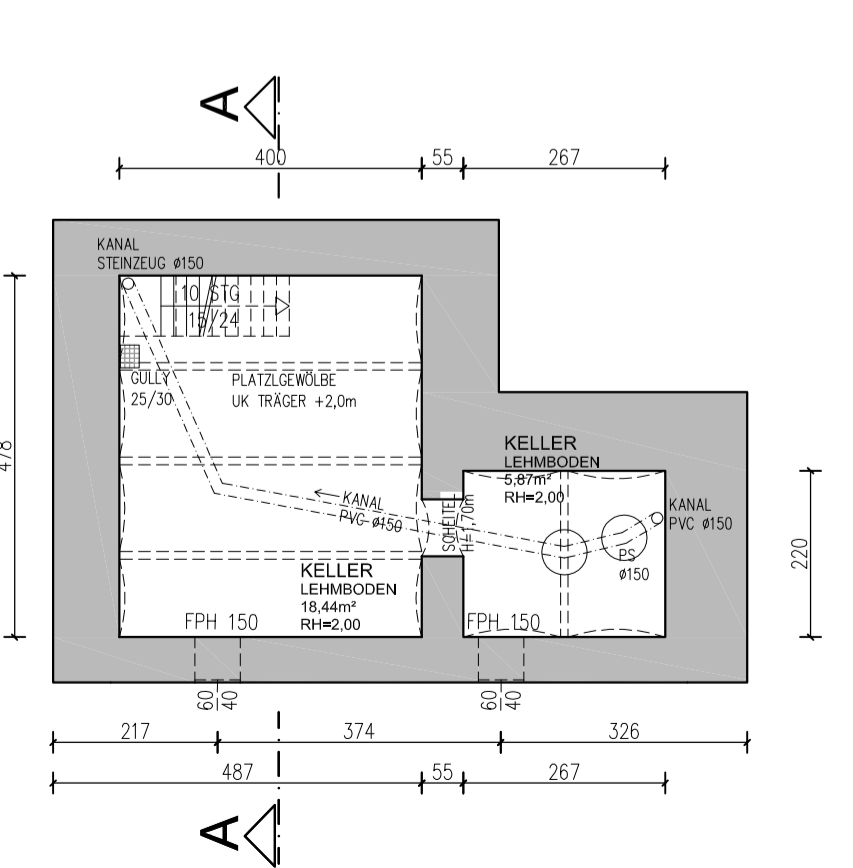

OBERGESCHOSS

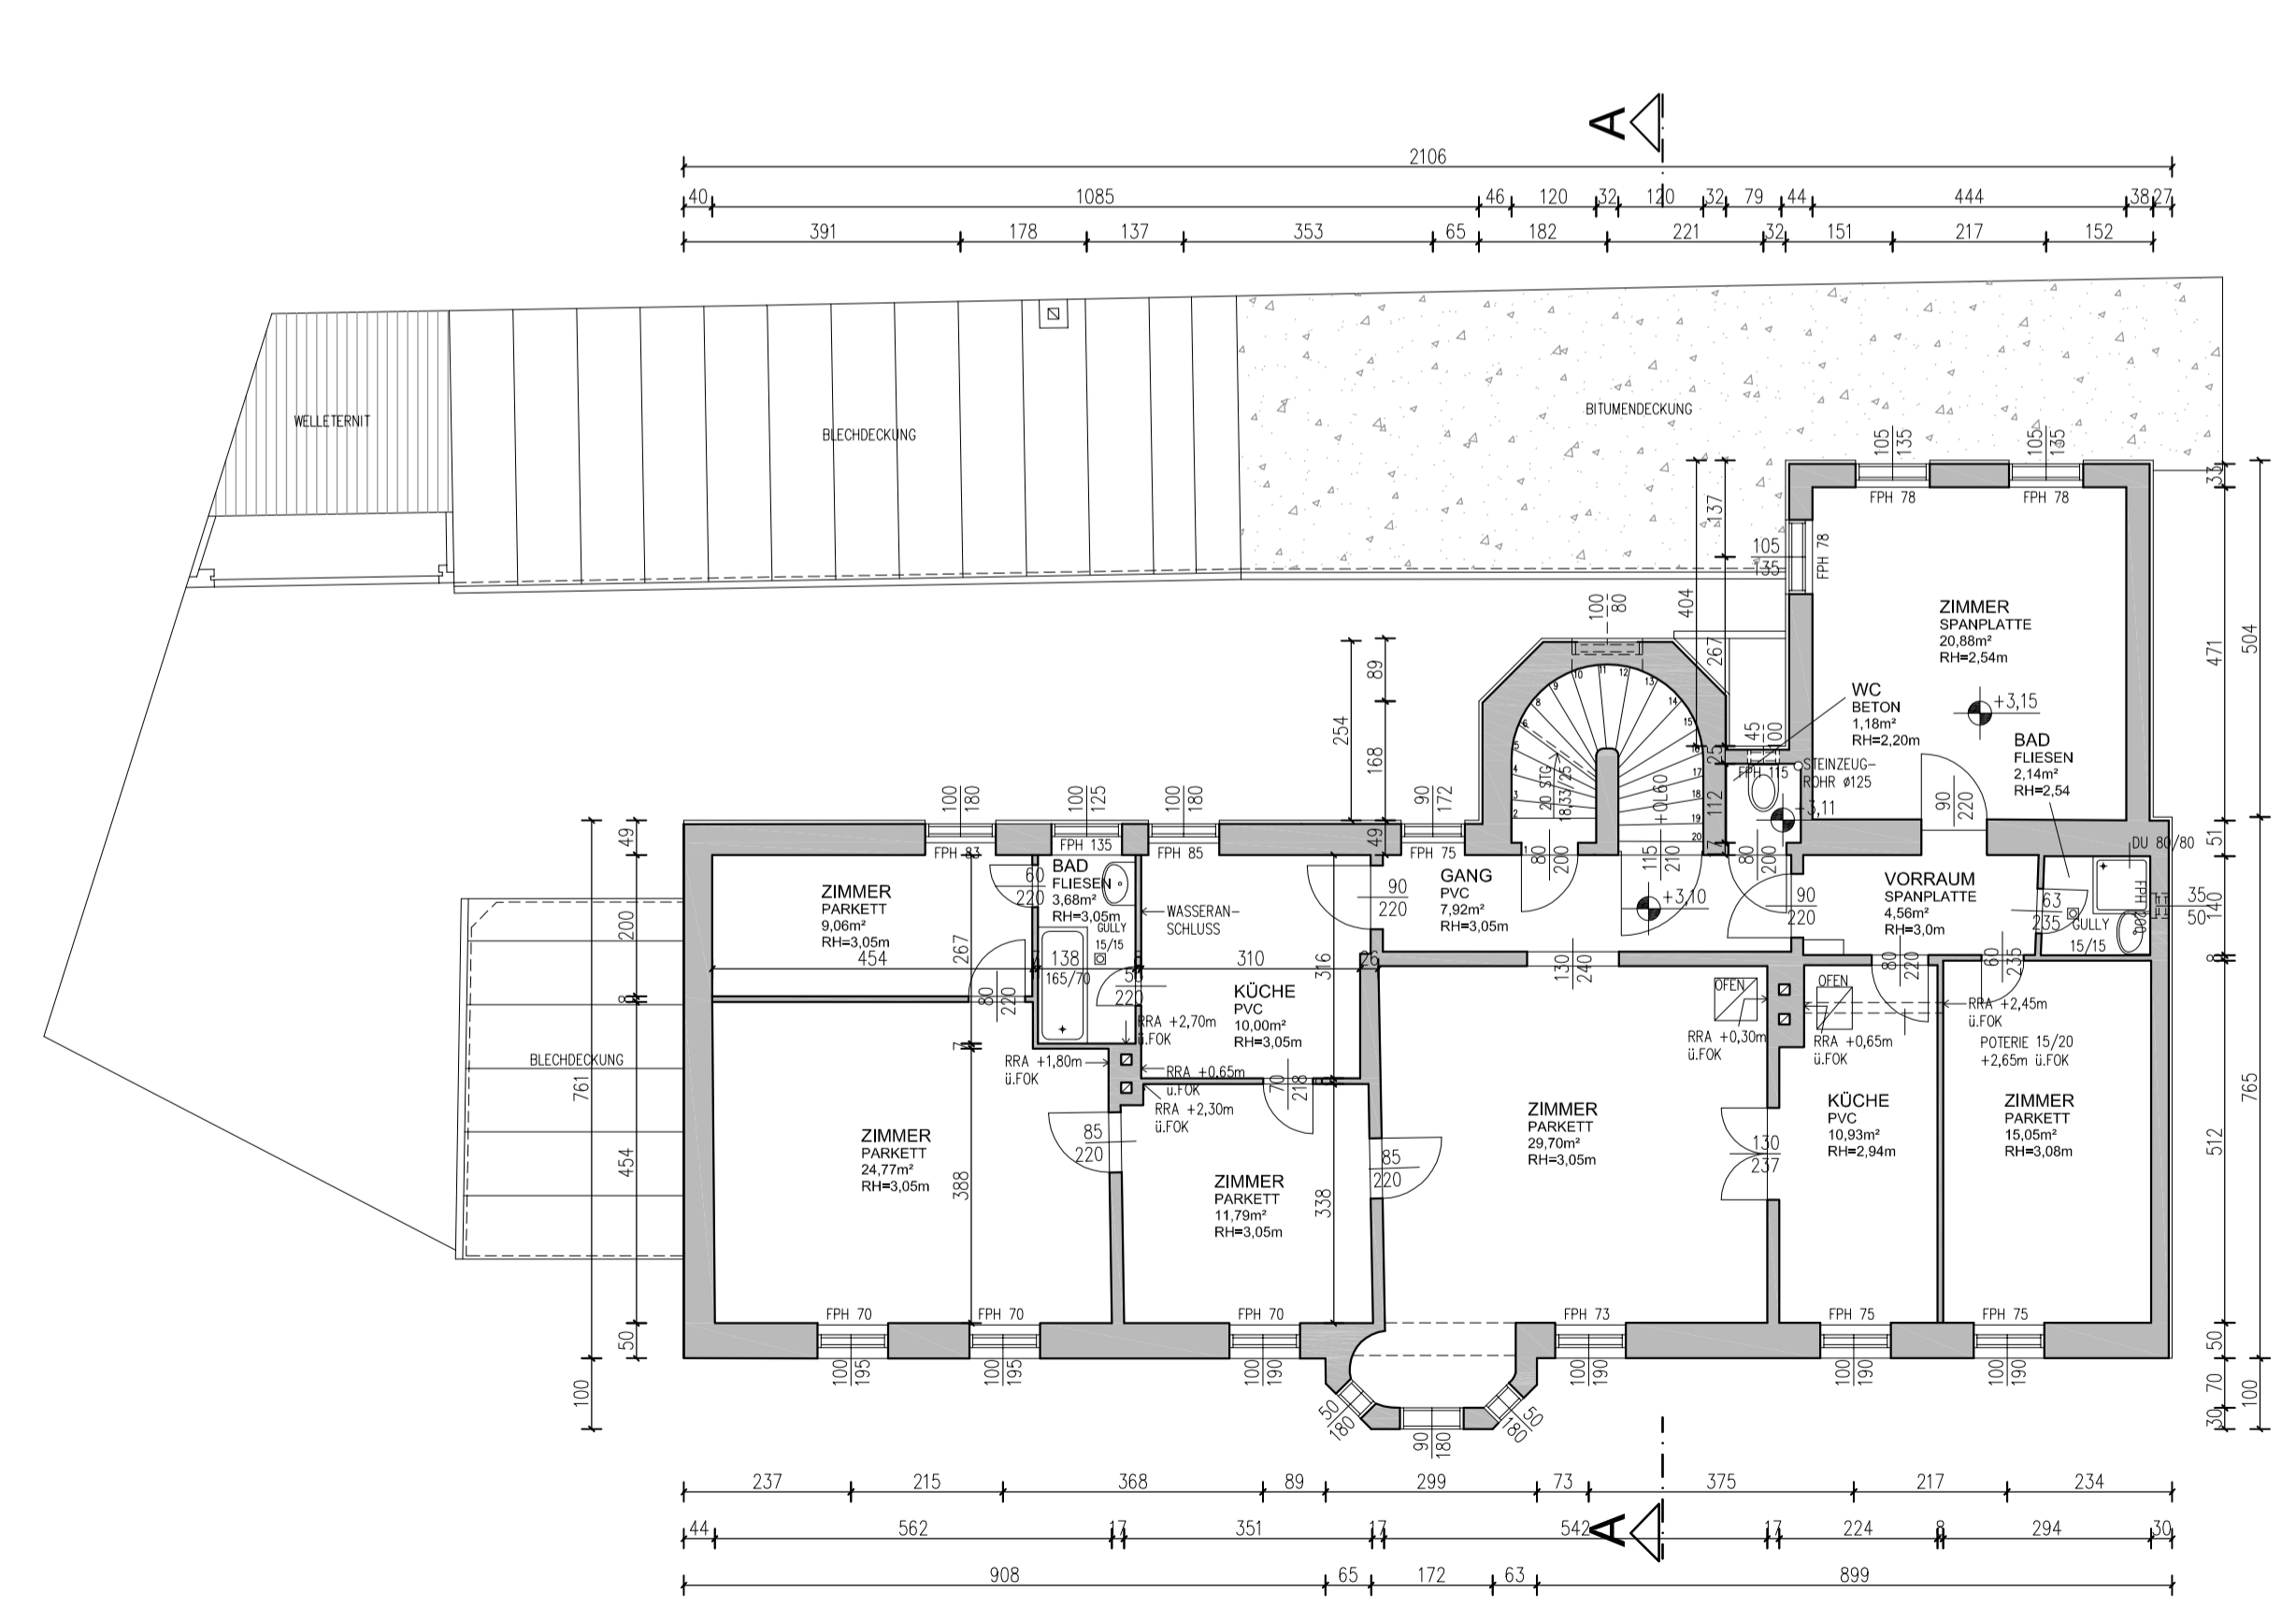

ERDGESCHOSS

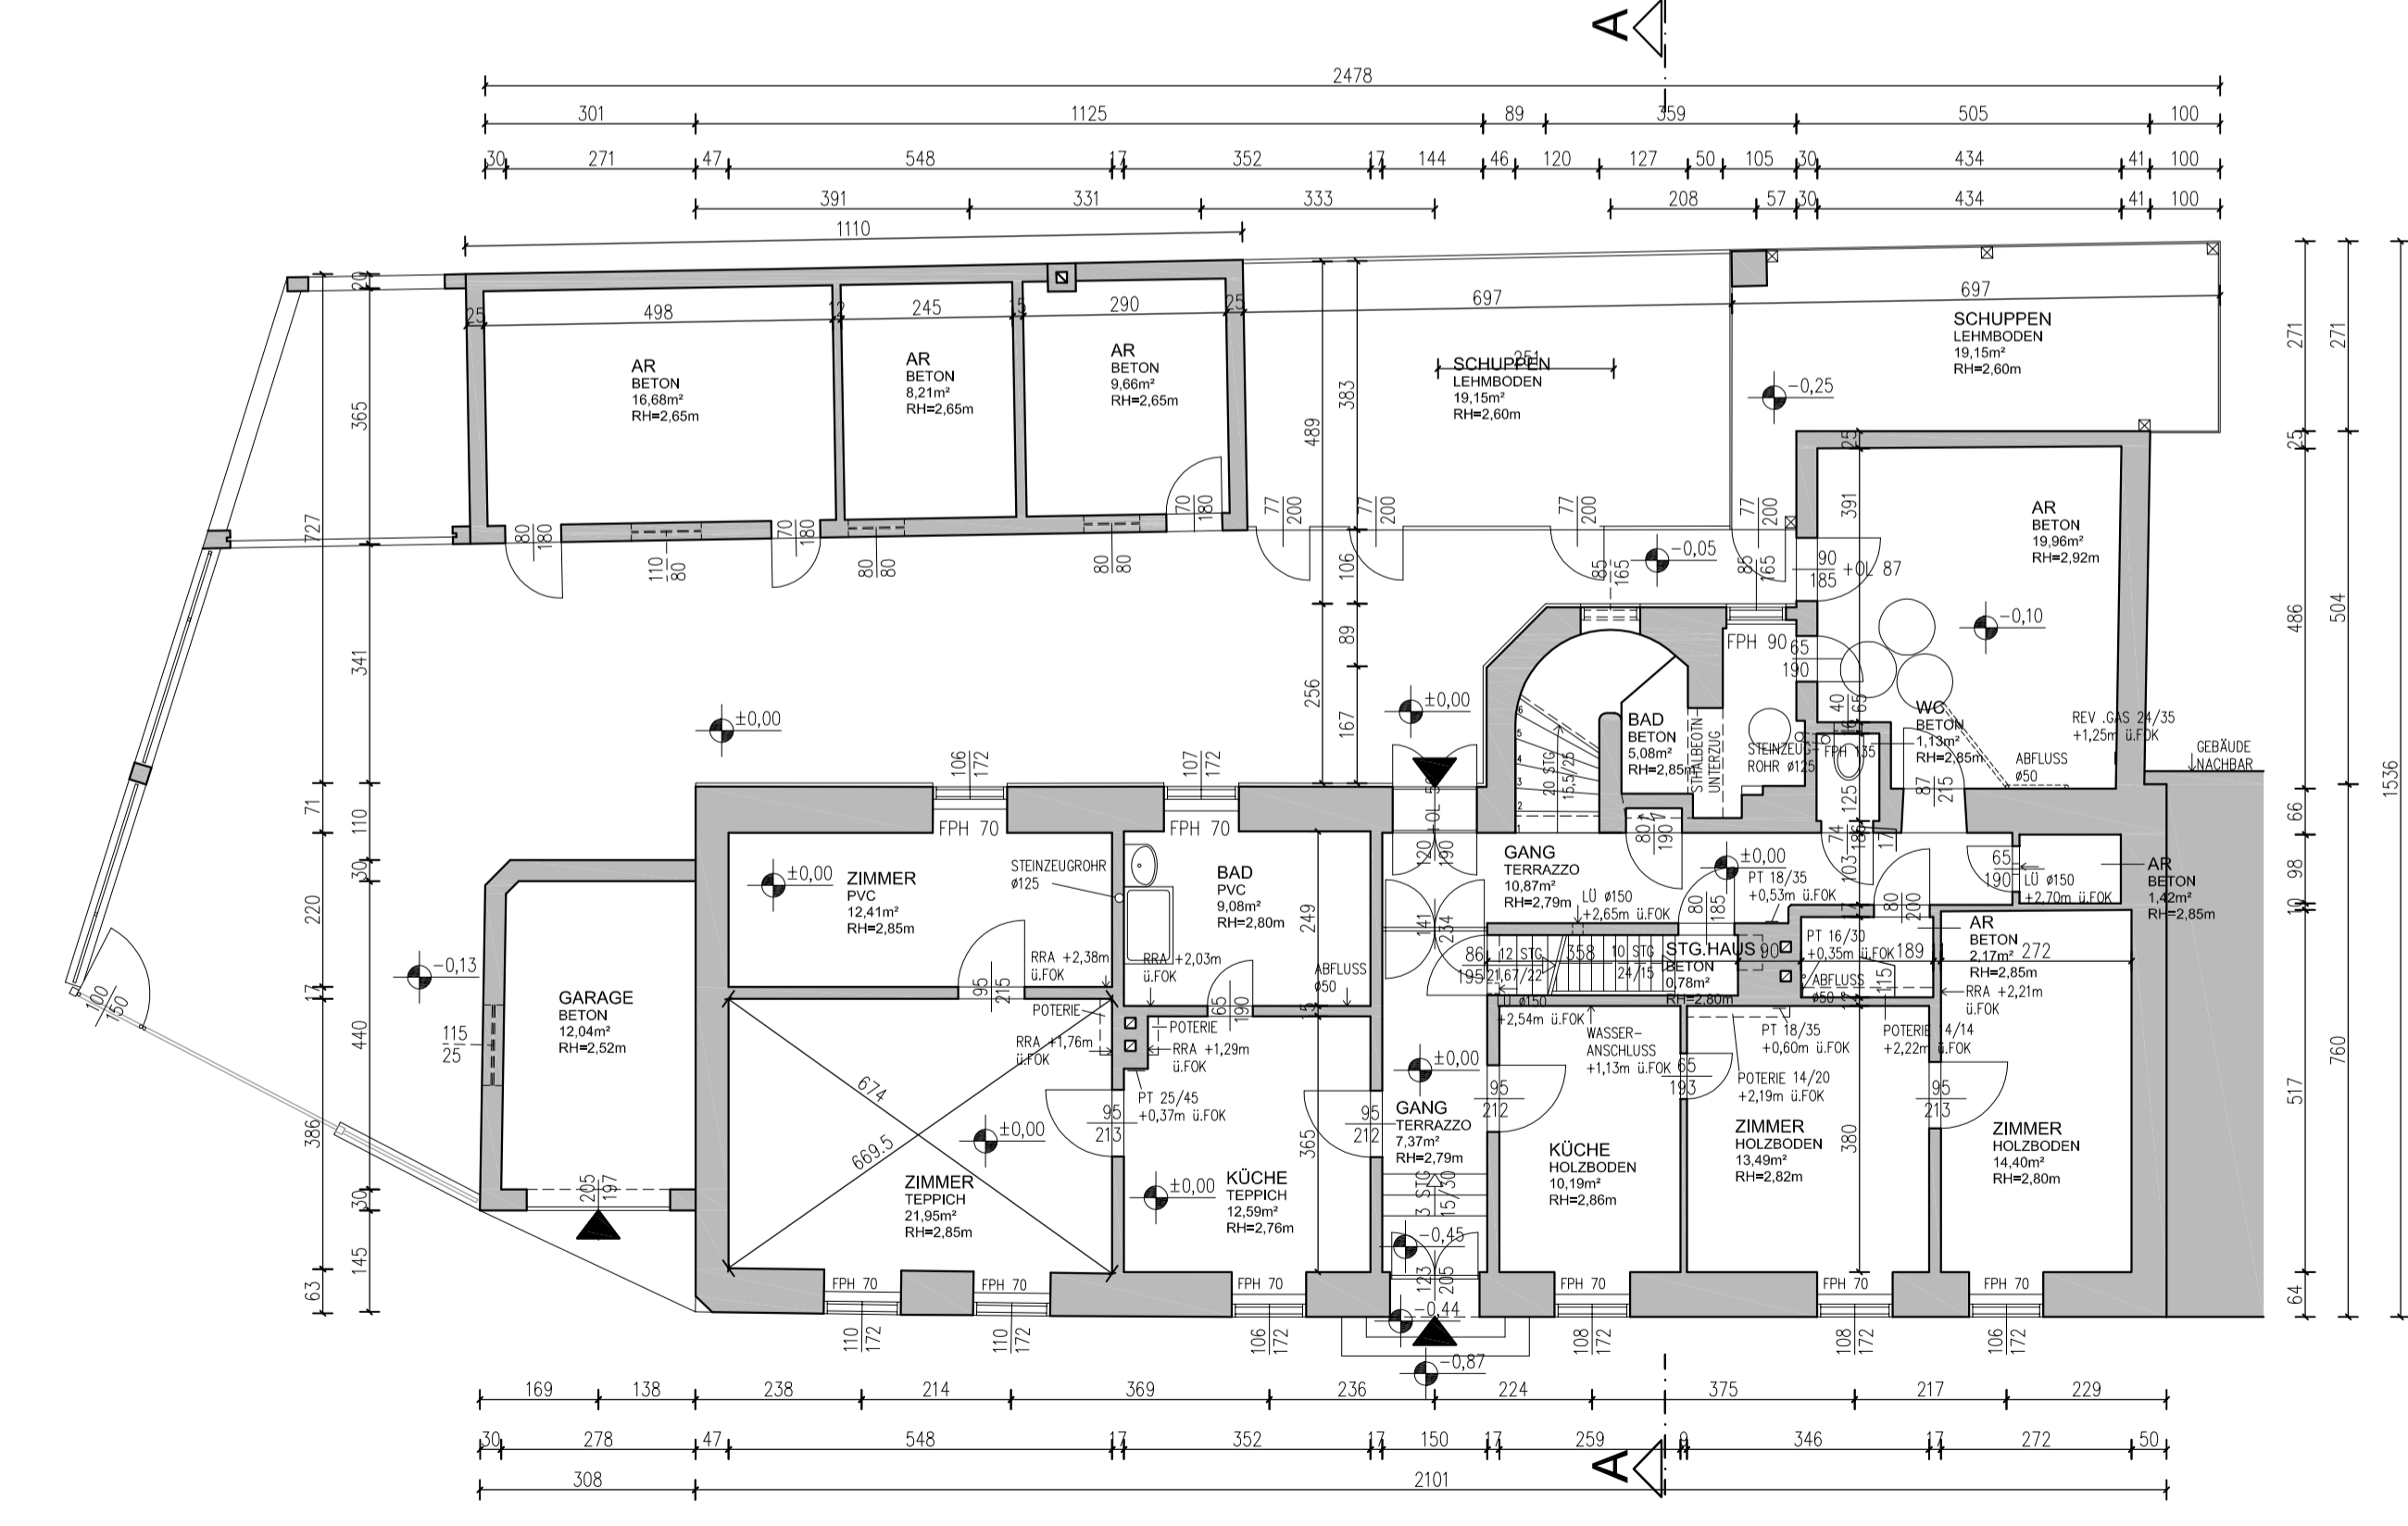

BESTANDSPLAN

WACHAUSTRASSE 6
3631 OTTENSCHLAG

KAT. GEM. 24261 OTTENSCHLAG GRST.NR. : .165

PLANINHALT:
GRUNDRISSSE KG, EG, OG M 1:100

ANSICHTEN WEST, OST- UND SÜDANSICHT M 1:100

SCHNITT A-A M 1:100

LAGEPLAN M 1:500

BAUWERBER: WALTER NOSSEK WACHAUSTRASSE 6 3631 OTTENSCHLAG

GRUNDEIGENTÜMER: WALTER NOSSEK WACHAUSTRASSE 6 3631 OTTENSCHLAG

PLANVERFASSER: BAUFÜHRER:

BEHÖRDE:	PLANNUMMER 2014-13
	ZEICHNUNGNAME ottenschlag
	PLANDATUM 24.07.2014
	BEARBEITET pro
	GEPRÜFT pro
	PLANGRÖSSE 0,528m²