




Ansicht von Westen

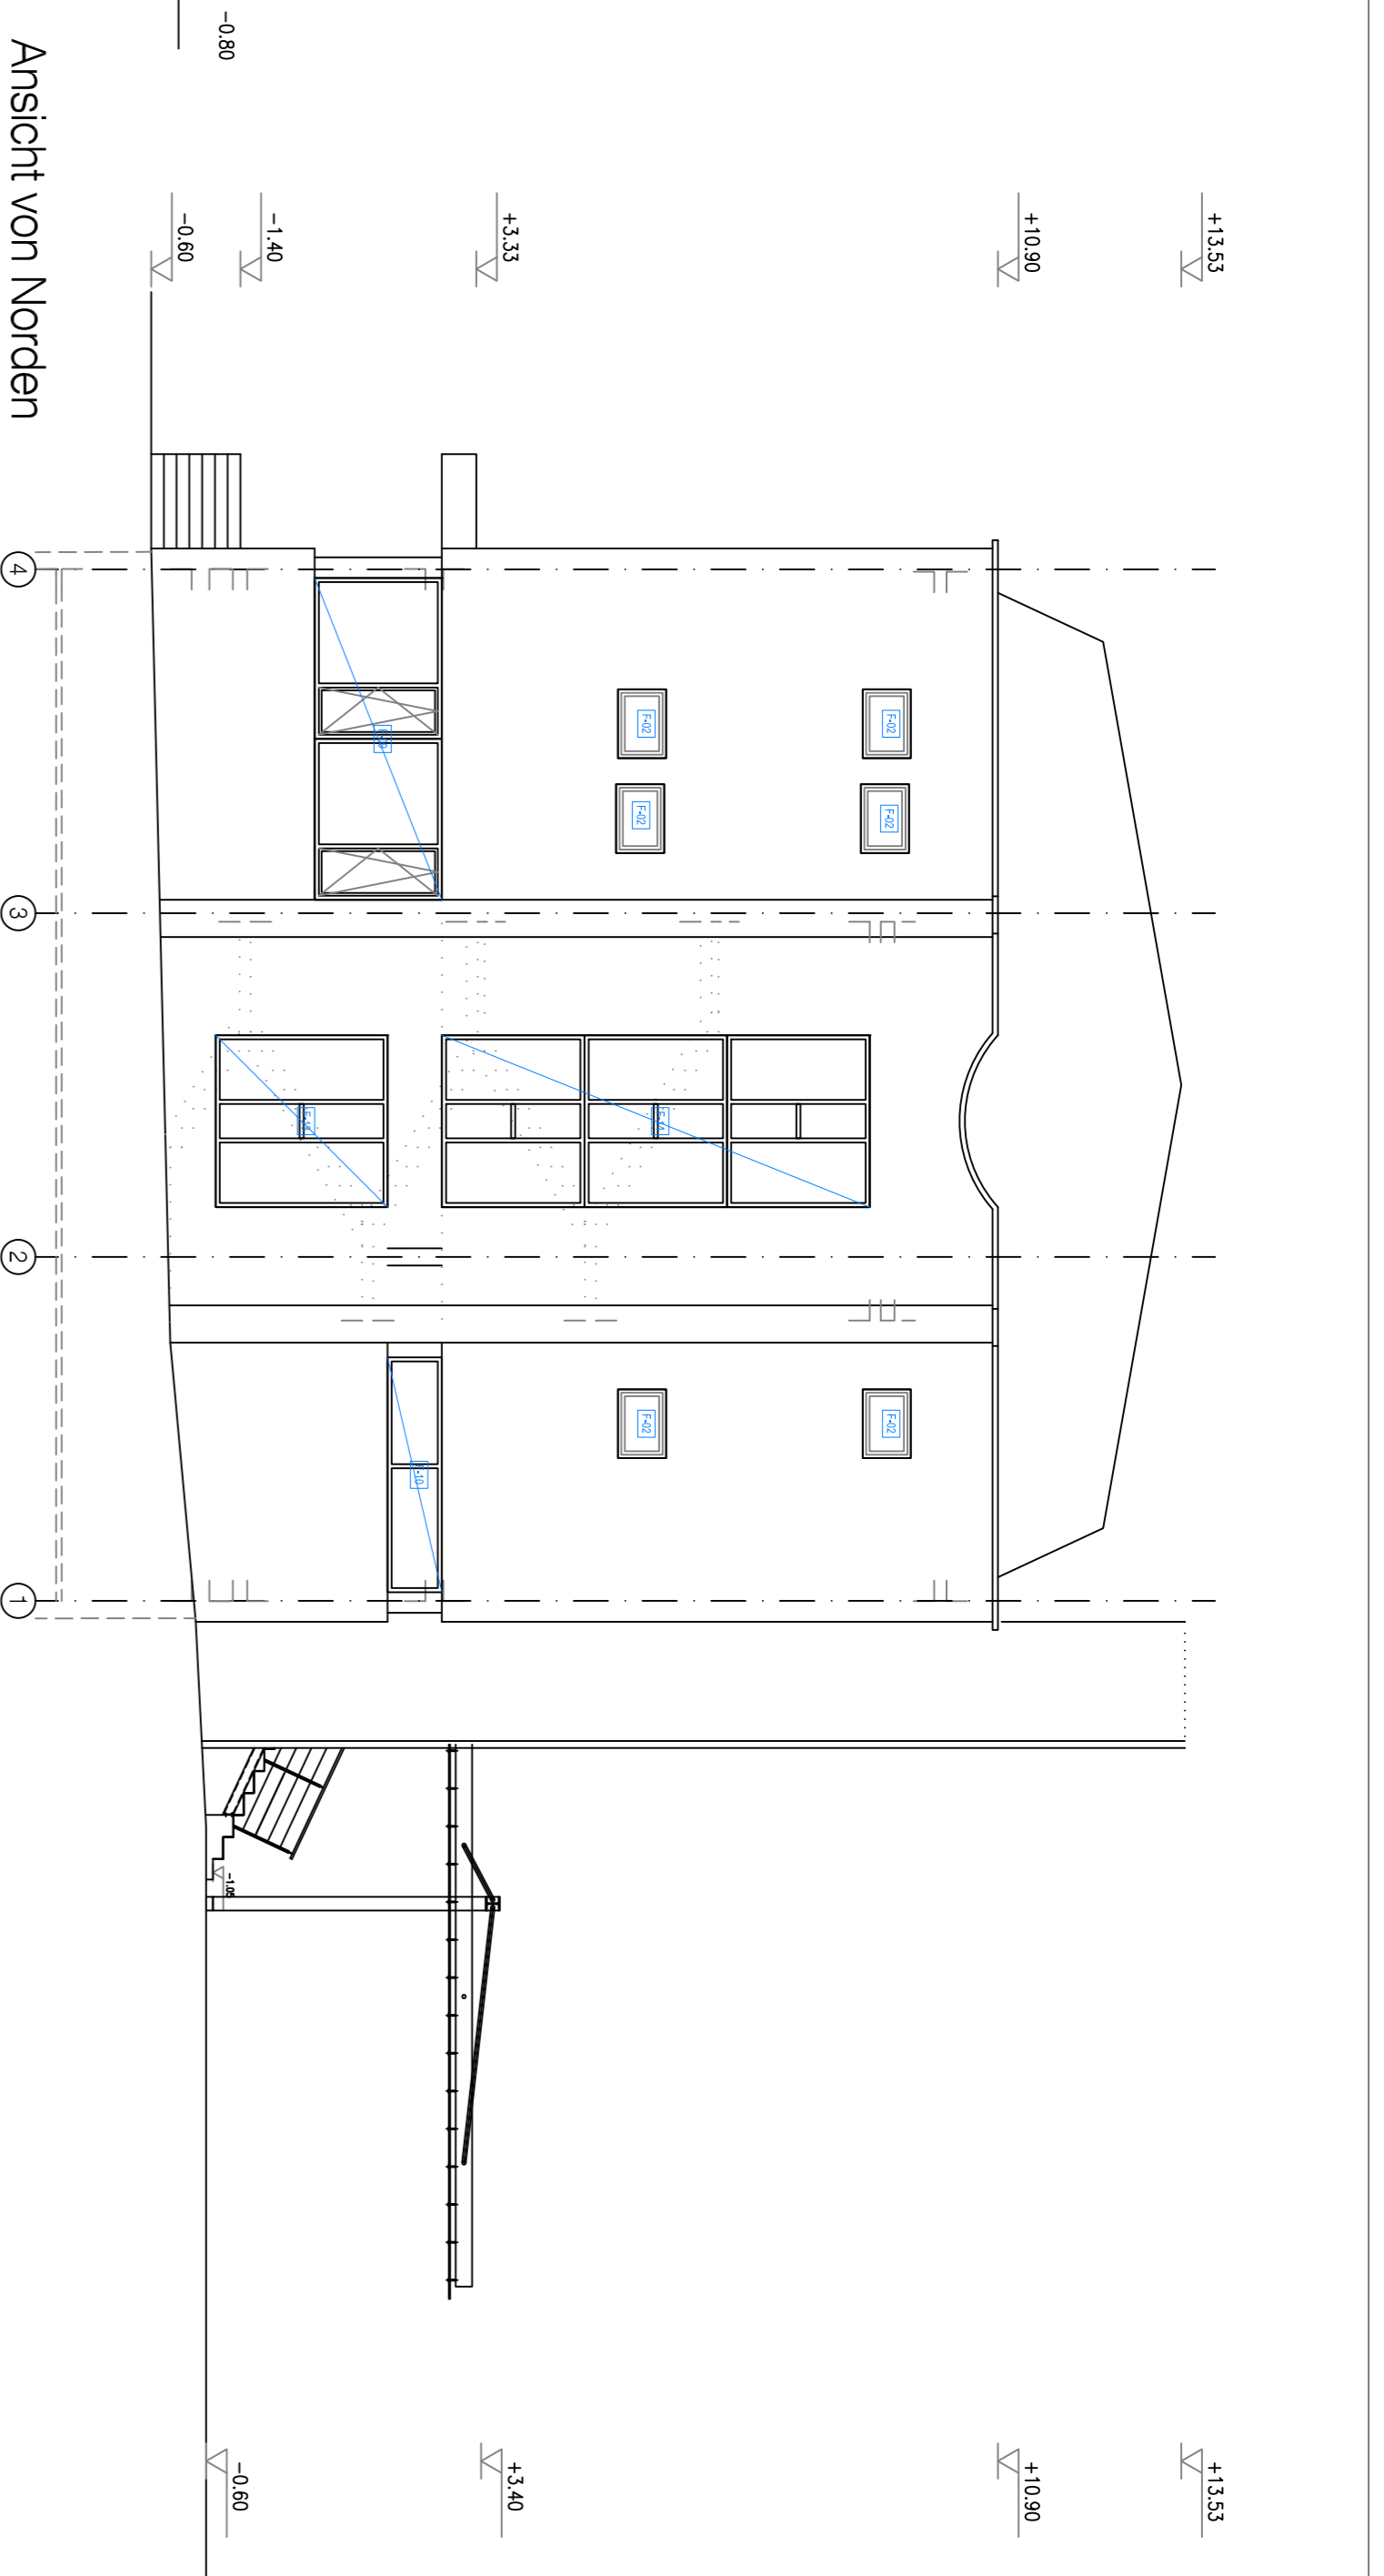


Ansicht von Norden

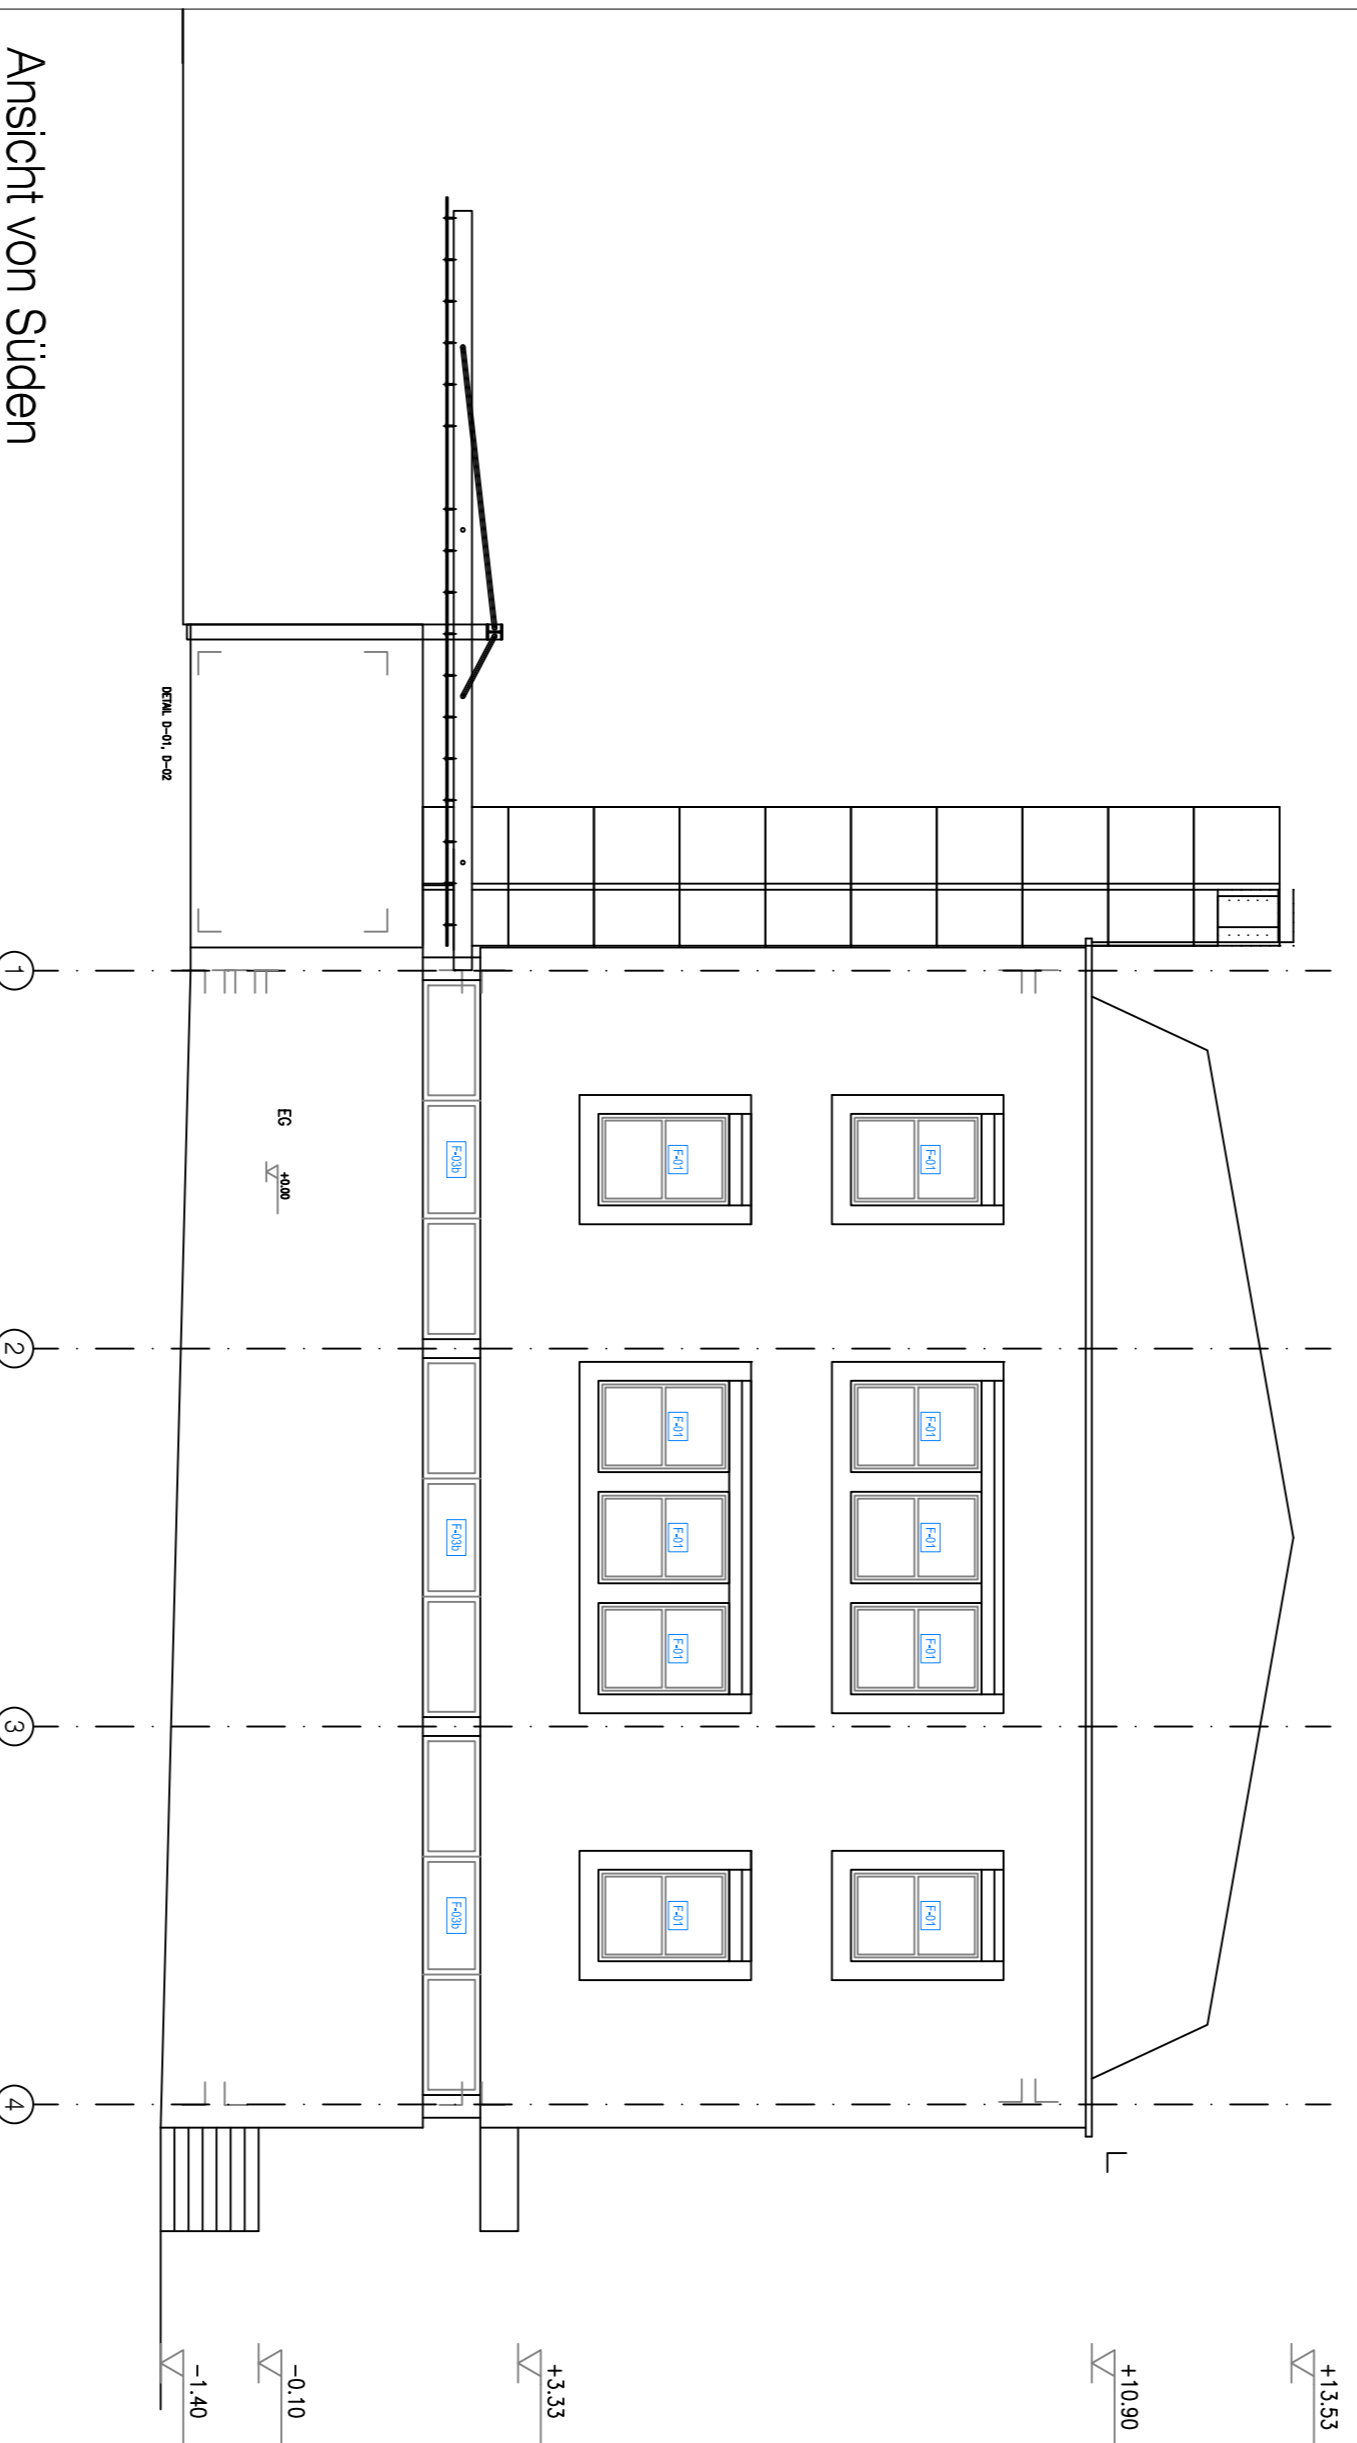

Ansicht von Süden

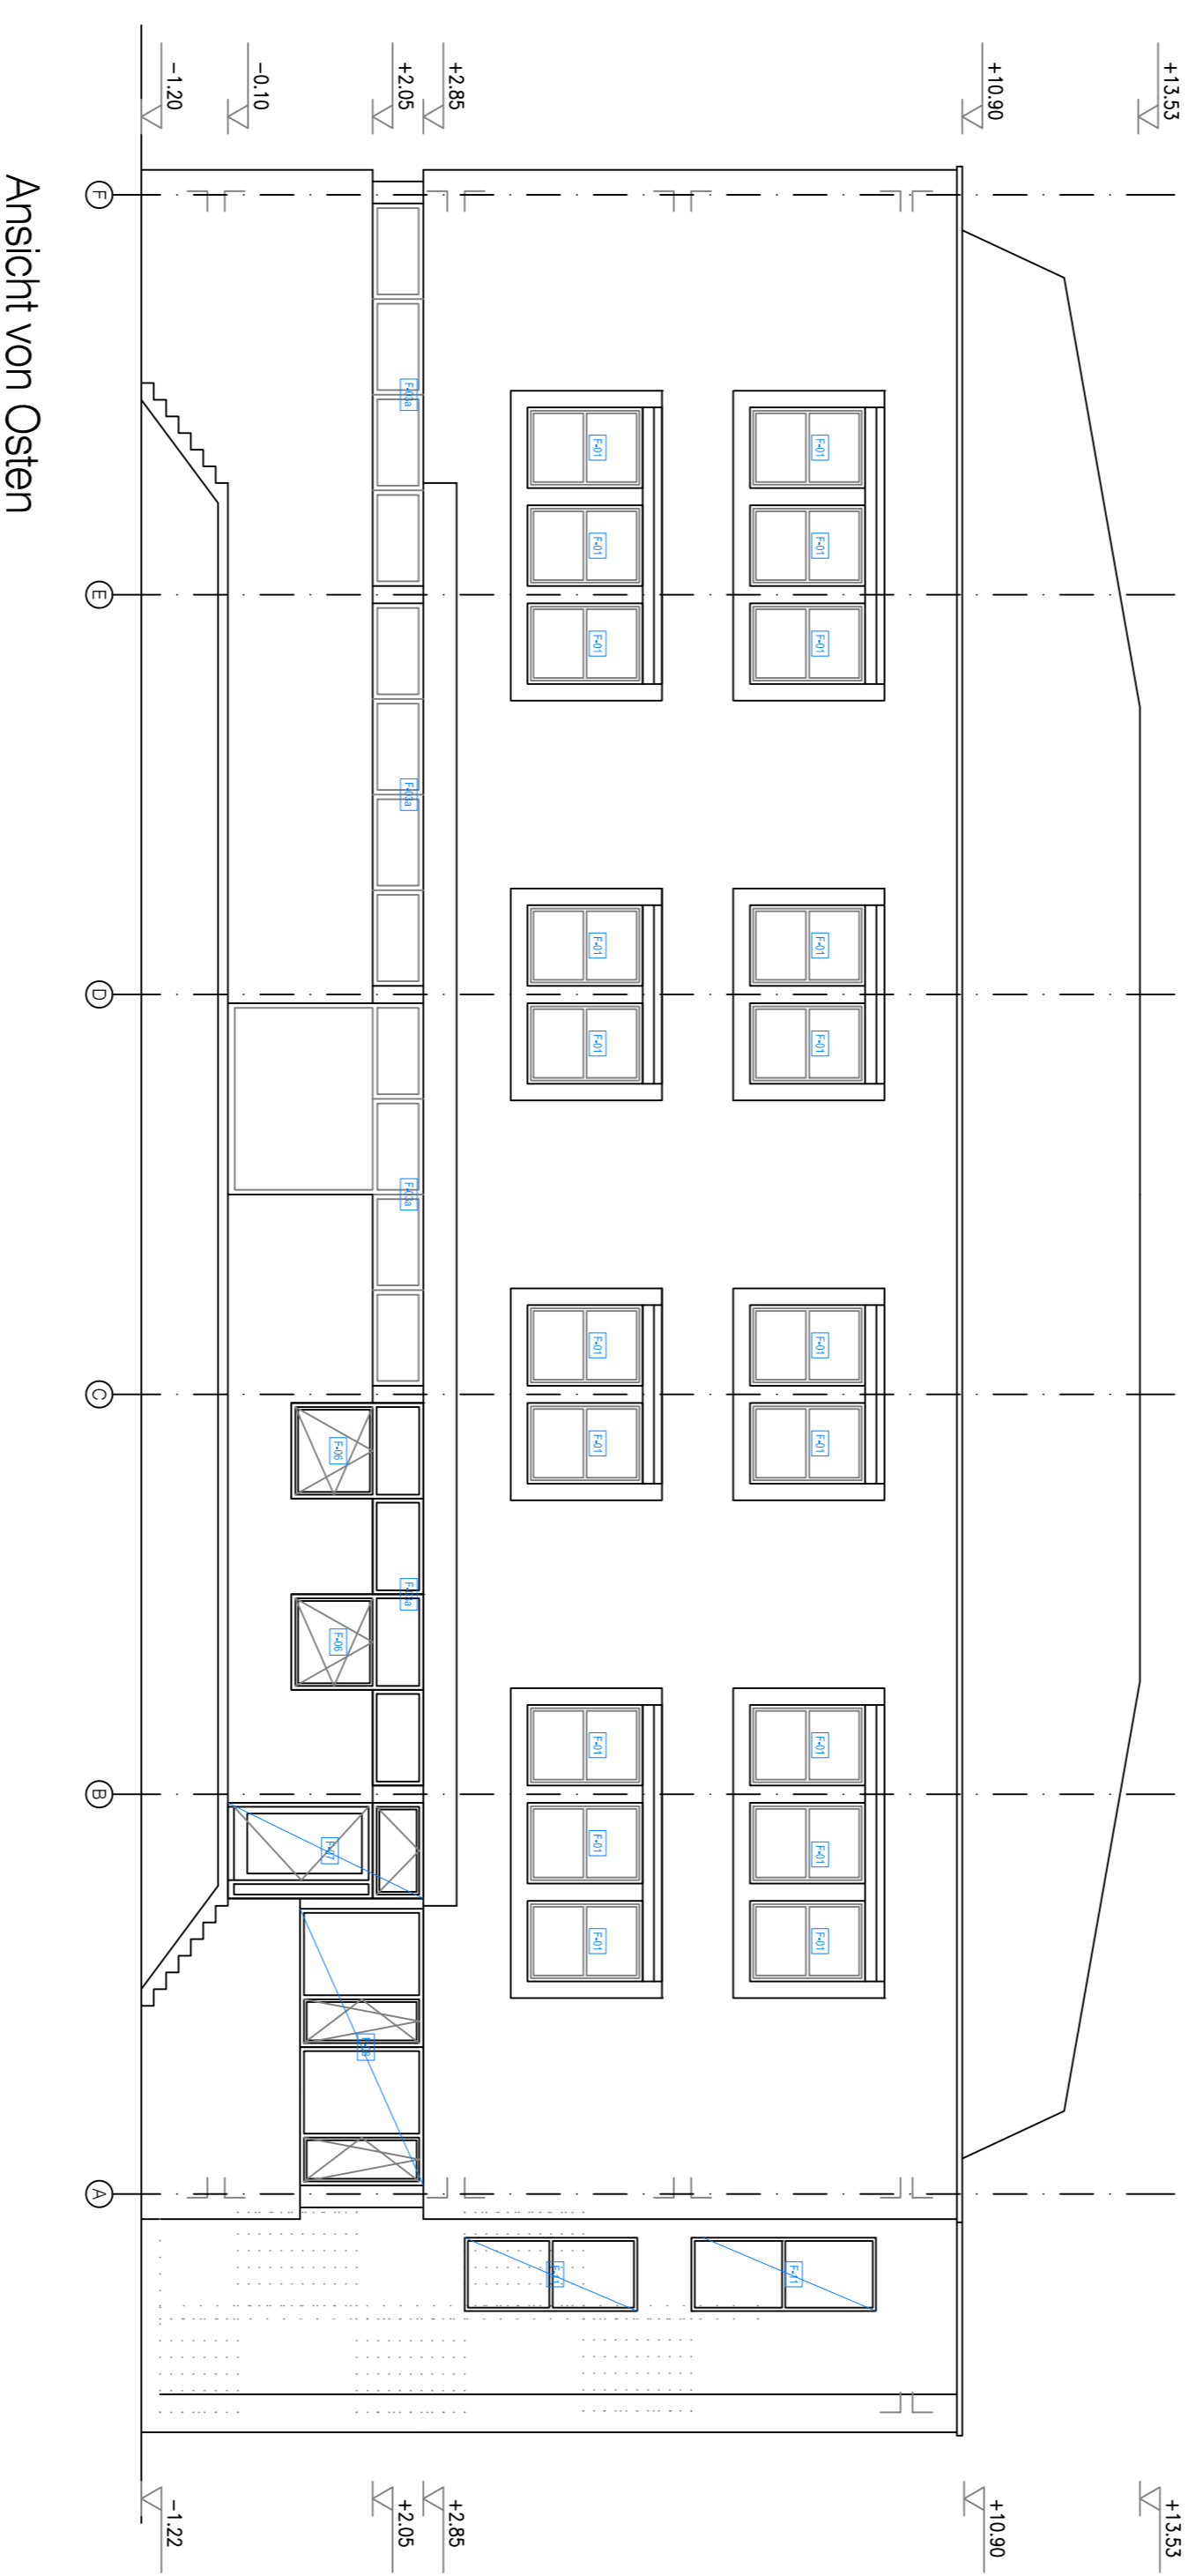

Ansicht von Osten

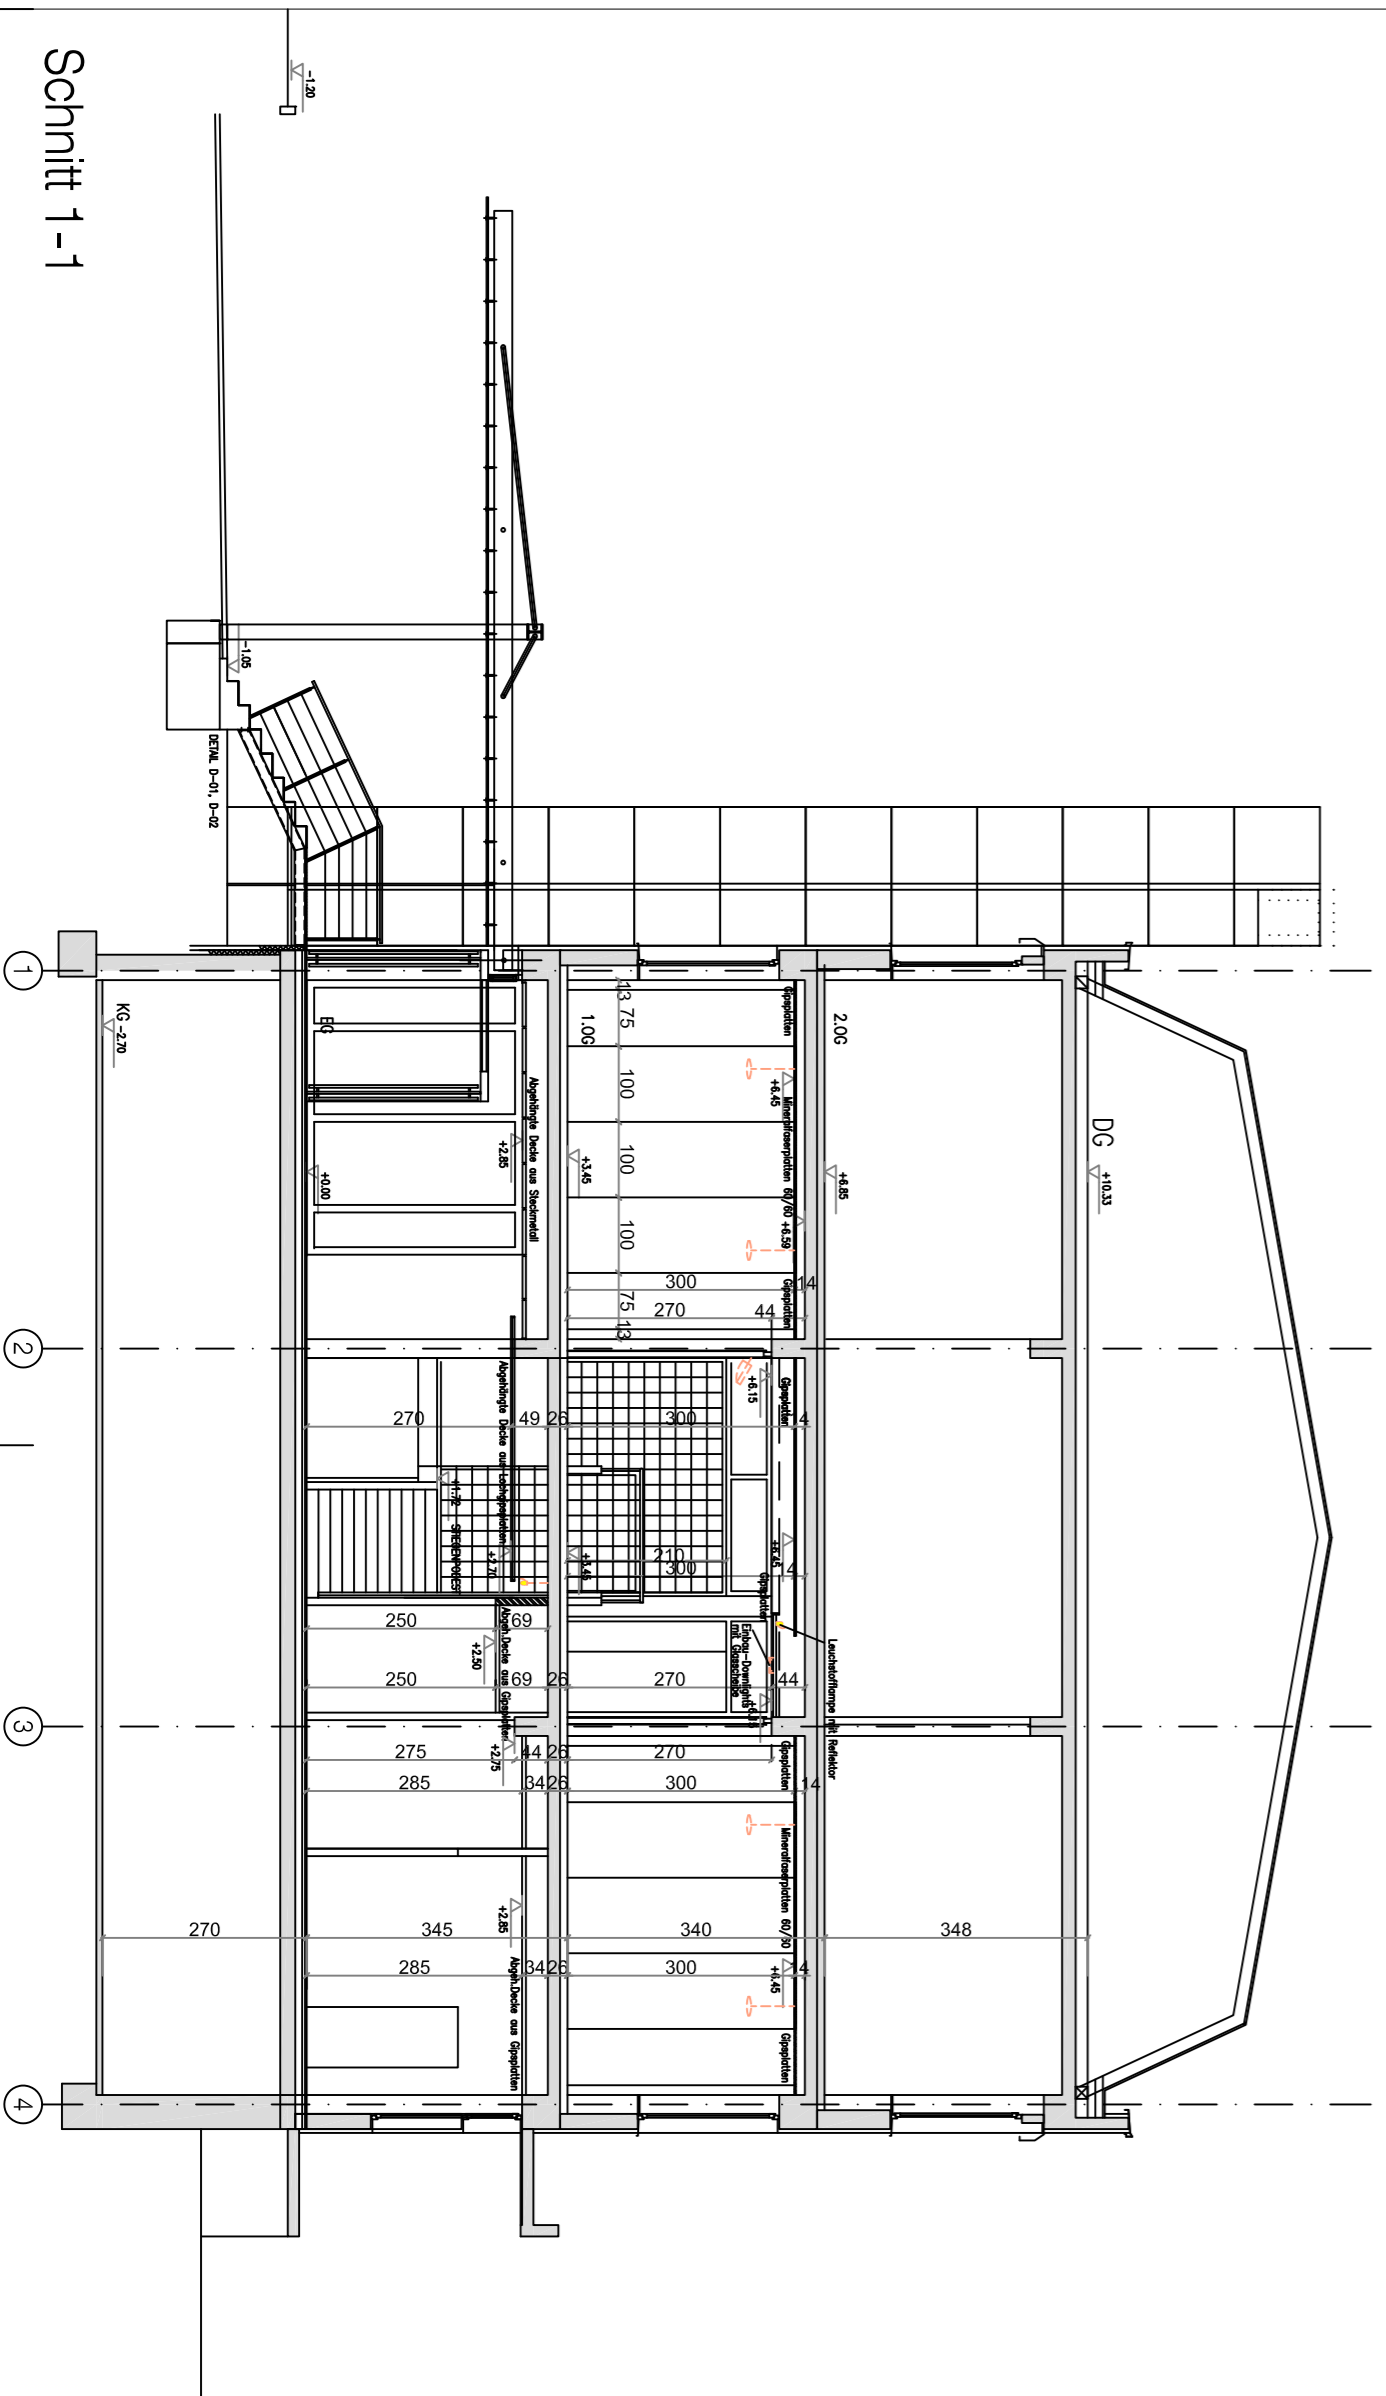

Schnitt 1-1



Schnitt 2-2

BESTANDSPPLAN

FÜR DEN UMBAU DES BÜROHAUSES DER FIRMA FRANZ EIGL GMBH,
A-3910 ZWETTL, WEITRAERSTRASSE 20,
EZ 296, GST-NR.142/2, KAT.GEM. 24355 OBERHOF

FRANZ EIGL GMBH
WEITRAERSTRASSE 20
A-3910 ZWETTL
TEL: 02822501-0 FAX: 02822501 30

FRANZ EIGL GMBH
WEITRAERSTRASSE 20
A-3910 ZWETTL
TEL: 02822501-0 FAX: 02822501 30

BAUHERR:

GRÜNDEGENTUMER:

Atelier Apollo architekten
A-1070 Wien, Auhofgasse 27/1a
www.atelier-apollo.at
+43 (0)1 5229451
+43 (0)1 5229451
+43 (0)975 3228888
+43 (0)975 3228888
+43 (0)975 7072325

PLANVERFASSER:

BAUFÜHRER:

BEHÖRDE:

BAUFÜHRER:

PLANINHALT:

BAUFÜHRER:

INDEX	ABKÜRZUNG
PHOLNR.	98.93.05
PLANNR.	BE-02
DATUM	10.02.2020
GEZ.	BS

Atelier Apollo architekten
A-1070 Wien, Auhofgasse 27/1a
www.atelier-apollo.at
+43 (0)1 5229451
+43 (0)1 5229451

Ansichten, Schnitte