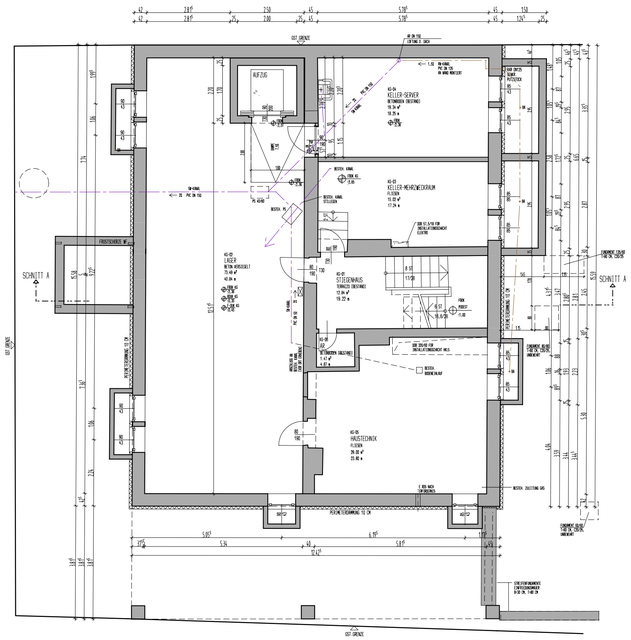

GRUNDRISS KELLERGESCHOSS

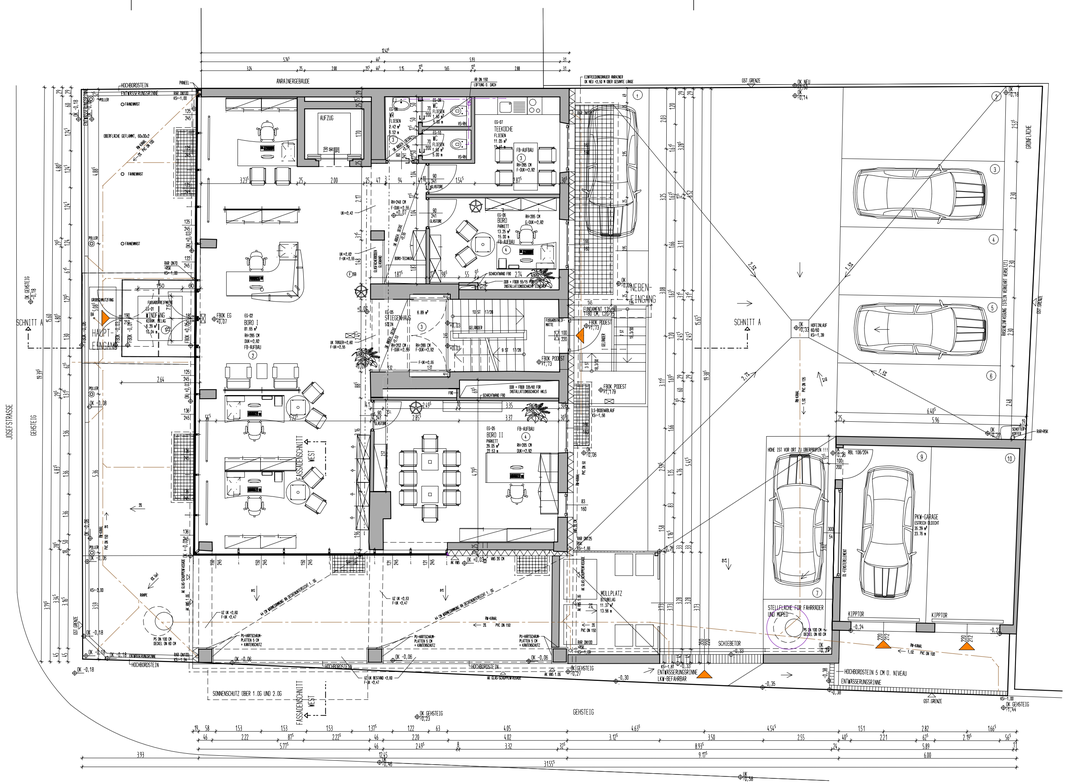

GRUNDRISS ERDGESCHOSS

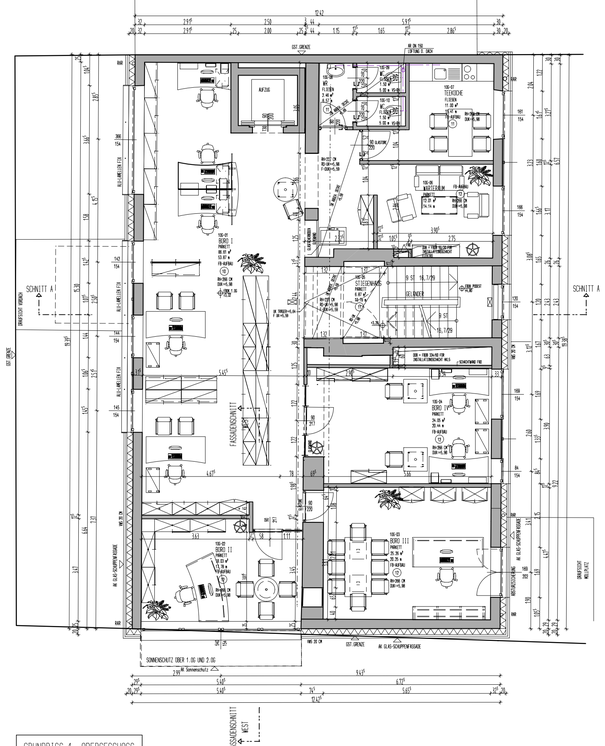

GRUNDRISS 1. OBERGESCHOSS

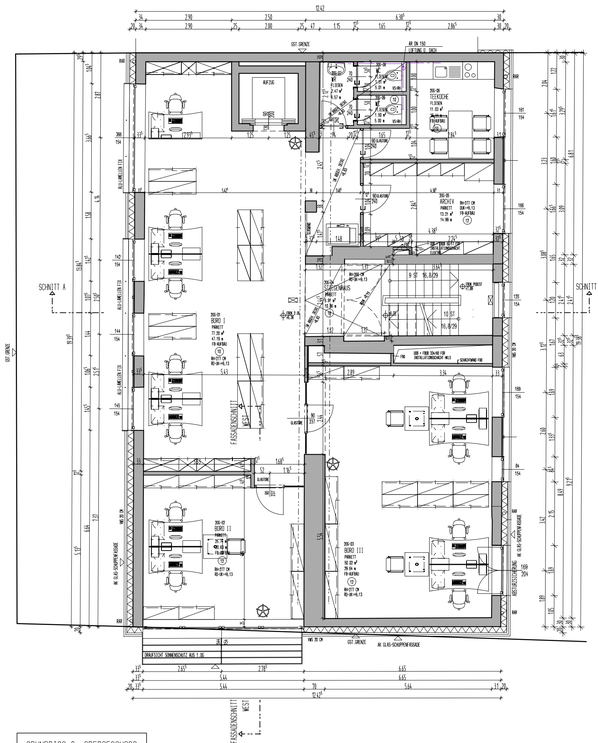

GRUNDRISS 2. OBERGESCHOSS

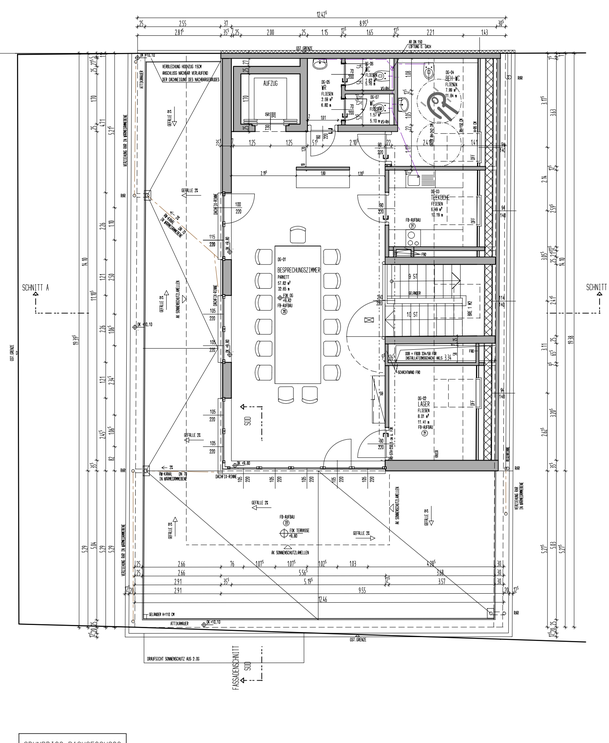

GRUNDRISS DACHGESCHOSS

PROJEKT	BÜROHAUS EDLAUER KG: ST. POLTEN GST.NR.: 324/37 EZ: 2412

BAUHERR: EDLAUER HOLDING GMBH
A-3100 ST. POLTEN, DOMGASSE 4

A	B	C
D	E	F

GRUNDEIGENTÜMER:
EDLAUER HOLDING GMBH
A-3100 ST. POLTEN, DOMGASSE 4

BAUWERBER:
EDLAUER HOLDING GMBH
A-3100 ST. POLTEN, DOMGASSE 4

PLANVERFASSER:
Dipl.- Ing. Franz ARZBERGER
Architekt
A - 3100 ST.POLTEN, EICHENDORFFSTRASSE 65
TEL. 02742 - 90601, FAX 02742 - 90601 - 30
e - mail : office@darzberger.at

BAUFÜHRER:

BEHÖRDENVERMERKE:

ÄND.-INDEX	DATUM	GEZ.	GEPR.	KURZANMERKUNG DER ÄNDERUNG	FREIGABE

PLANART: BESTANDSPLAN
PLANNUMMER: 401

PLANINHALT: GRUNDRISSE, LAGEPLAN

DATUM:	2009-07-23	GEZEICHNET G.A.	FREIGABE:
MASZSTAB:	1:100	GEPRÜFT:	
PLANGRÖSSE:			